



REV.	FECHA	MODIFICACIÓN
1	23/12/2018	ENTREGA 1
2	10/01/2020	ACTUALIZACIÓN PUERTA FACHADA NORTE

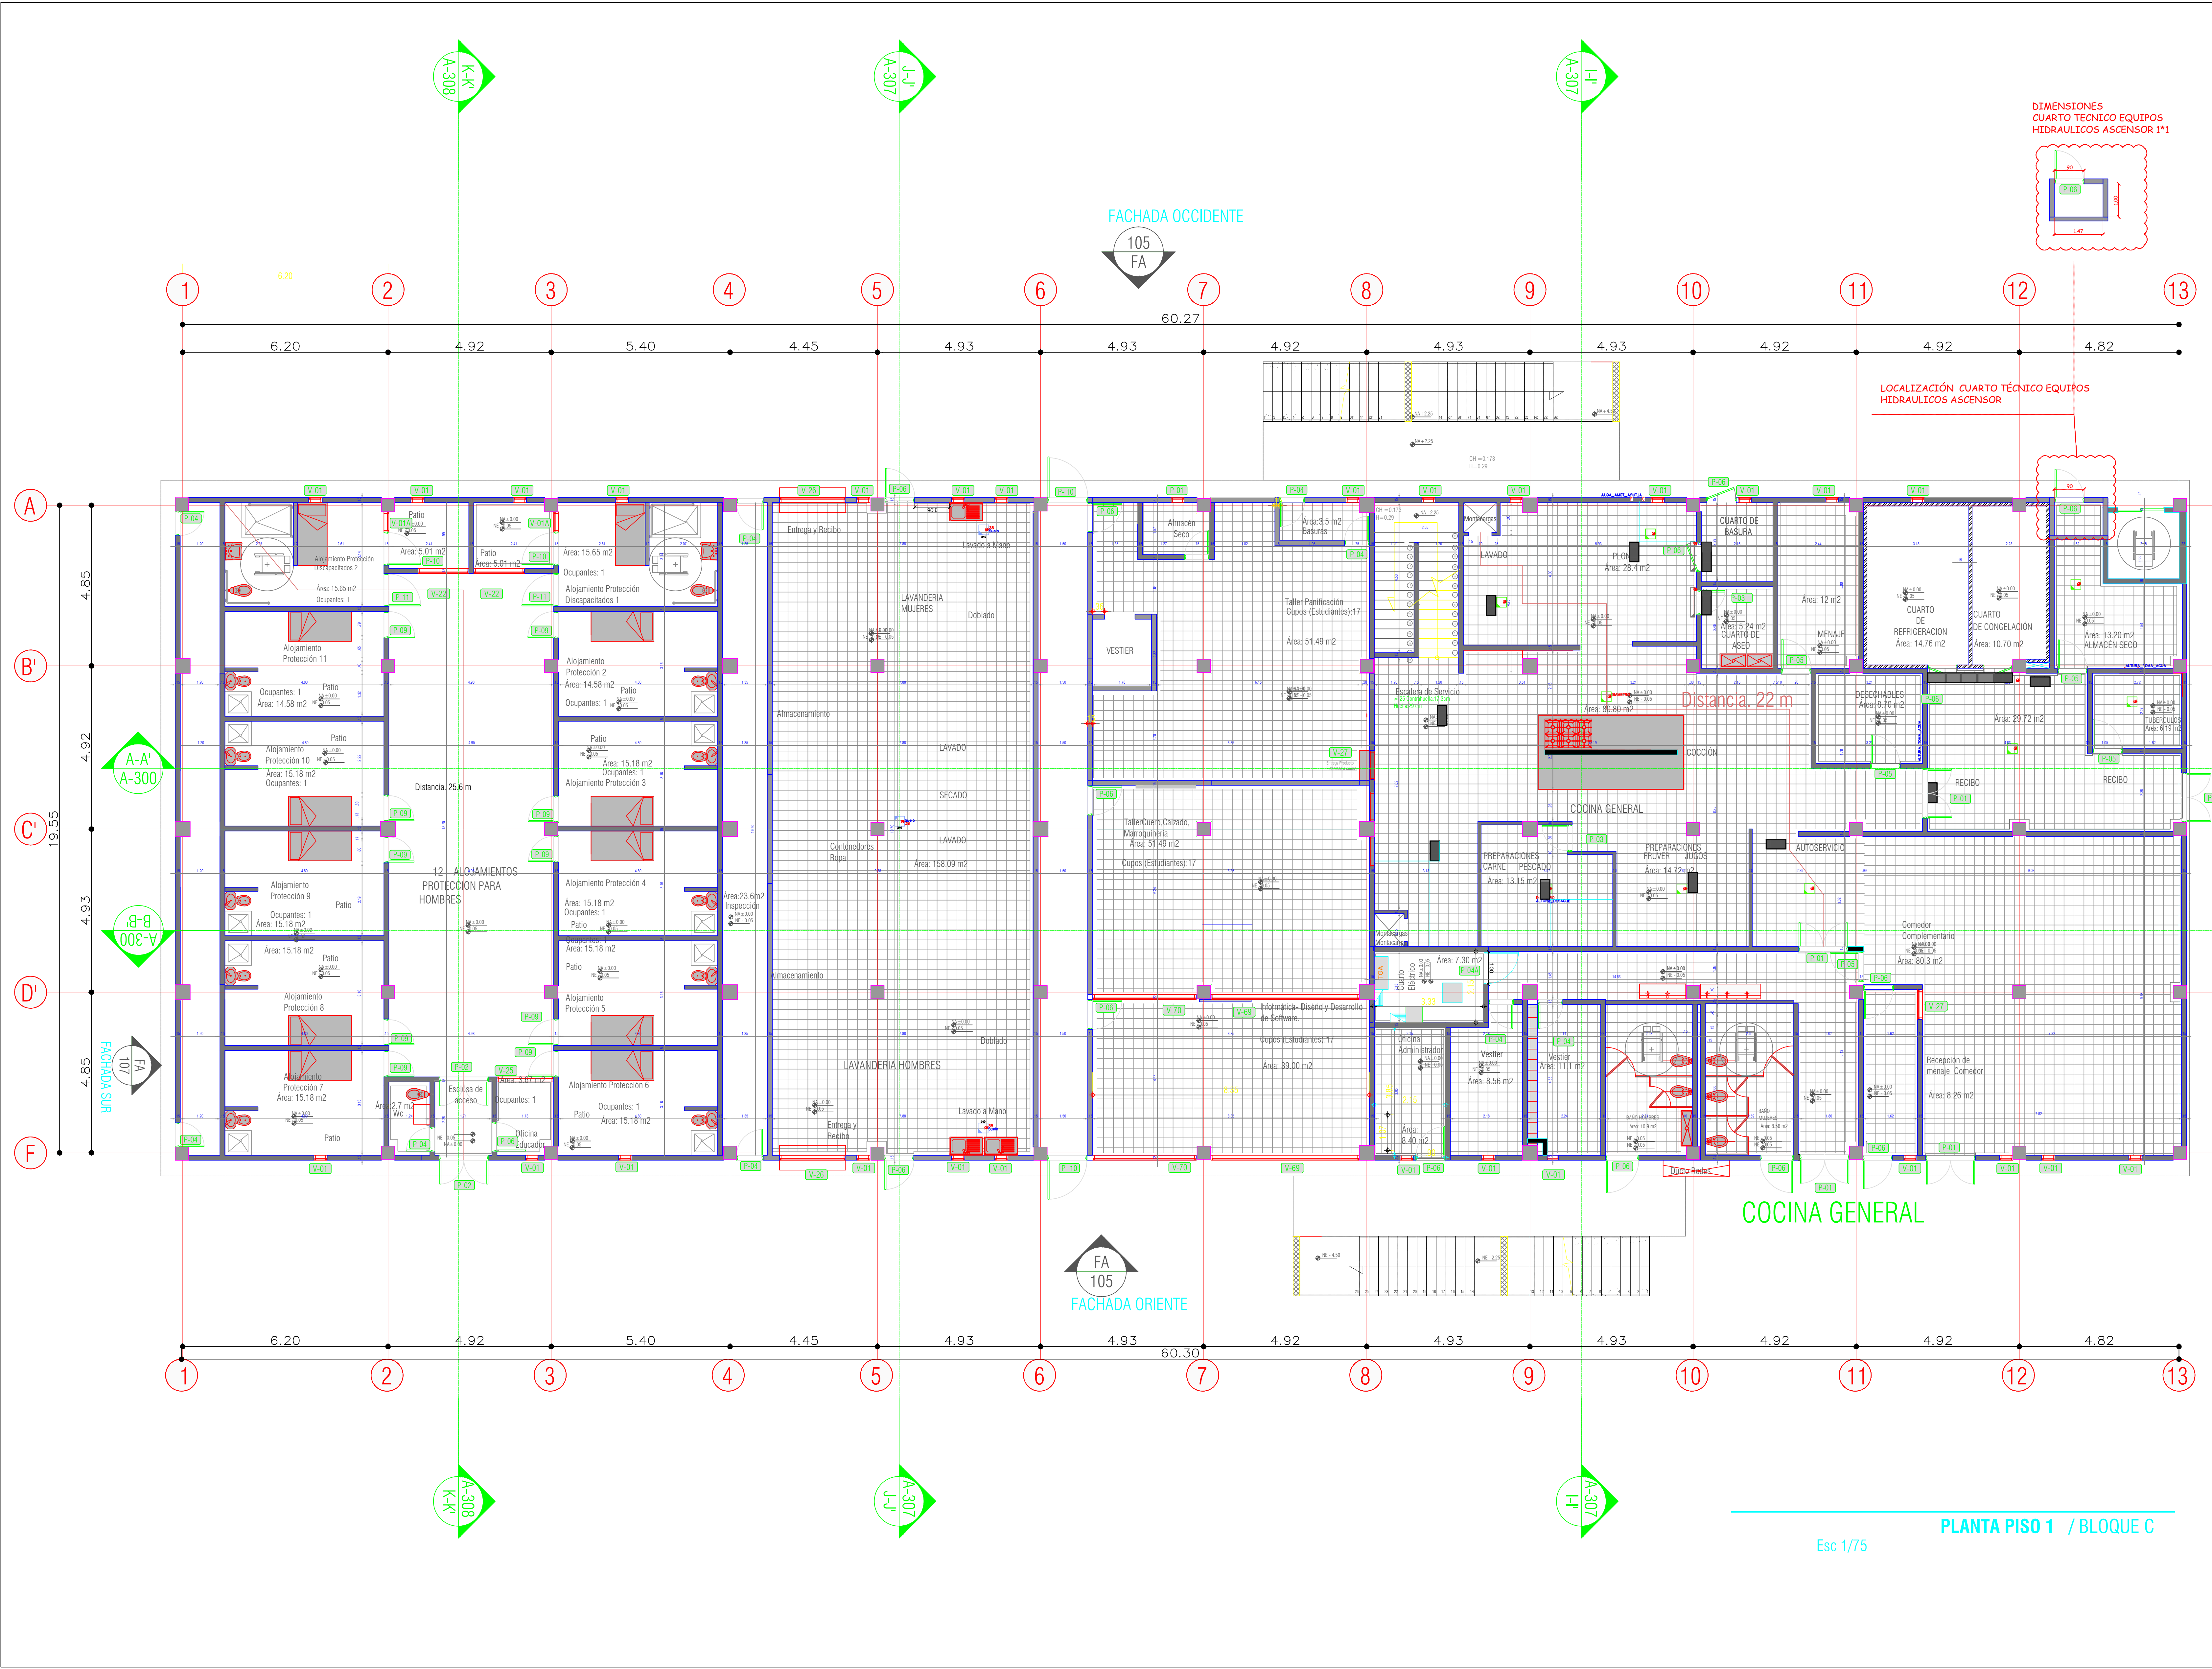

DIMENSIONES CUARTO TÉCNICO EQUIPOS HIDRAULICOS ASCENSOR 1º

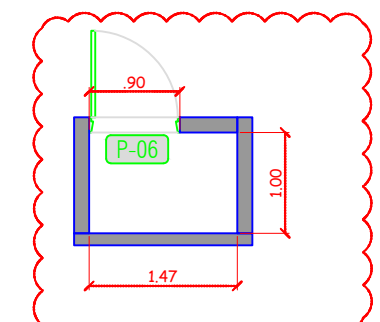


LOCALIZACIÓN CUARTO TÉCNICO EQUIPOS HIDRAULICOS ASCENSOR


Distancia 22 m

COCINA GENERAL

FACHADA OCCIDENTE

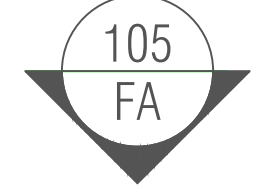

FACHADA ORIENTE

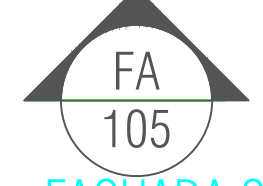

Esc 1/75

PLANTA PISO 1 / BLOQUE C

REVISIONES:

REV.	FECHA	MODIFICACIÓN
1	3/01/2022	ENTREGA 1

CONTIENE:  
PLANO RECORD PLANTA PISO 2 BLOQUE C

DIBUJÓ:  
DIEGO RODRIGUEZ


ESCALA:  
1:200

FECHA:  
3/12/2018

ARCHIVO DIGITAL:  
PLANO\_RECORD

PLANO Nº:  
**A-103**


PLANCHA: 01  
DE: 07

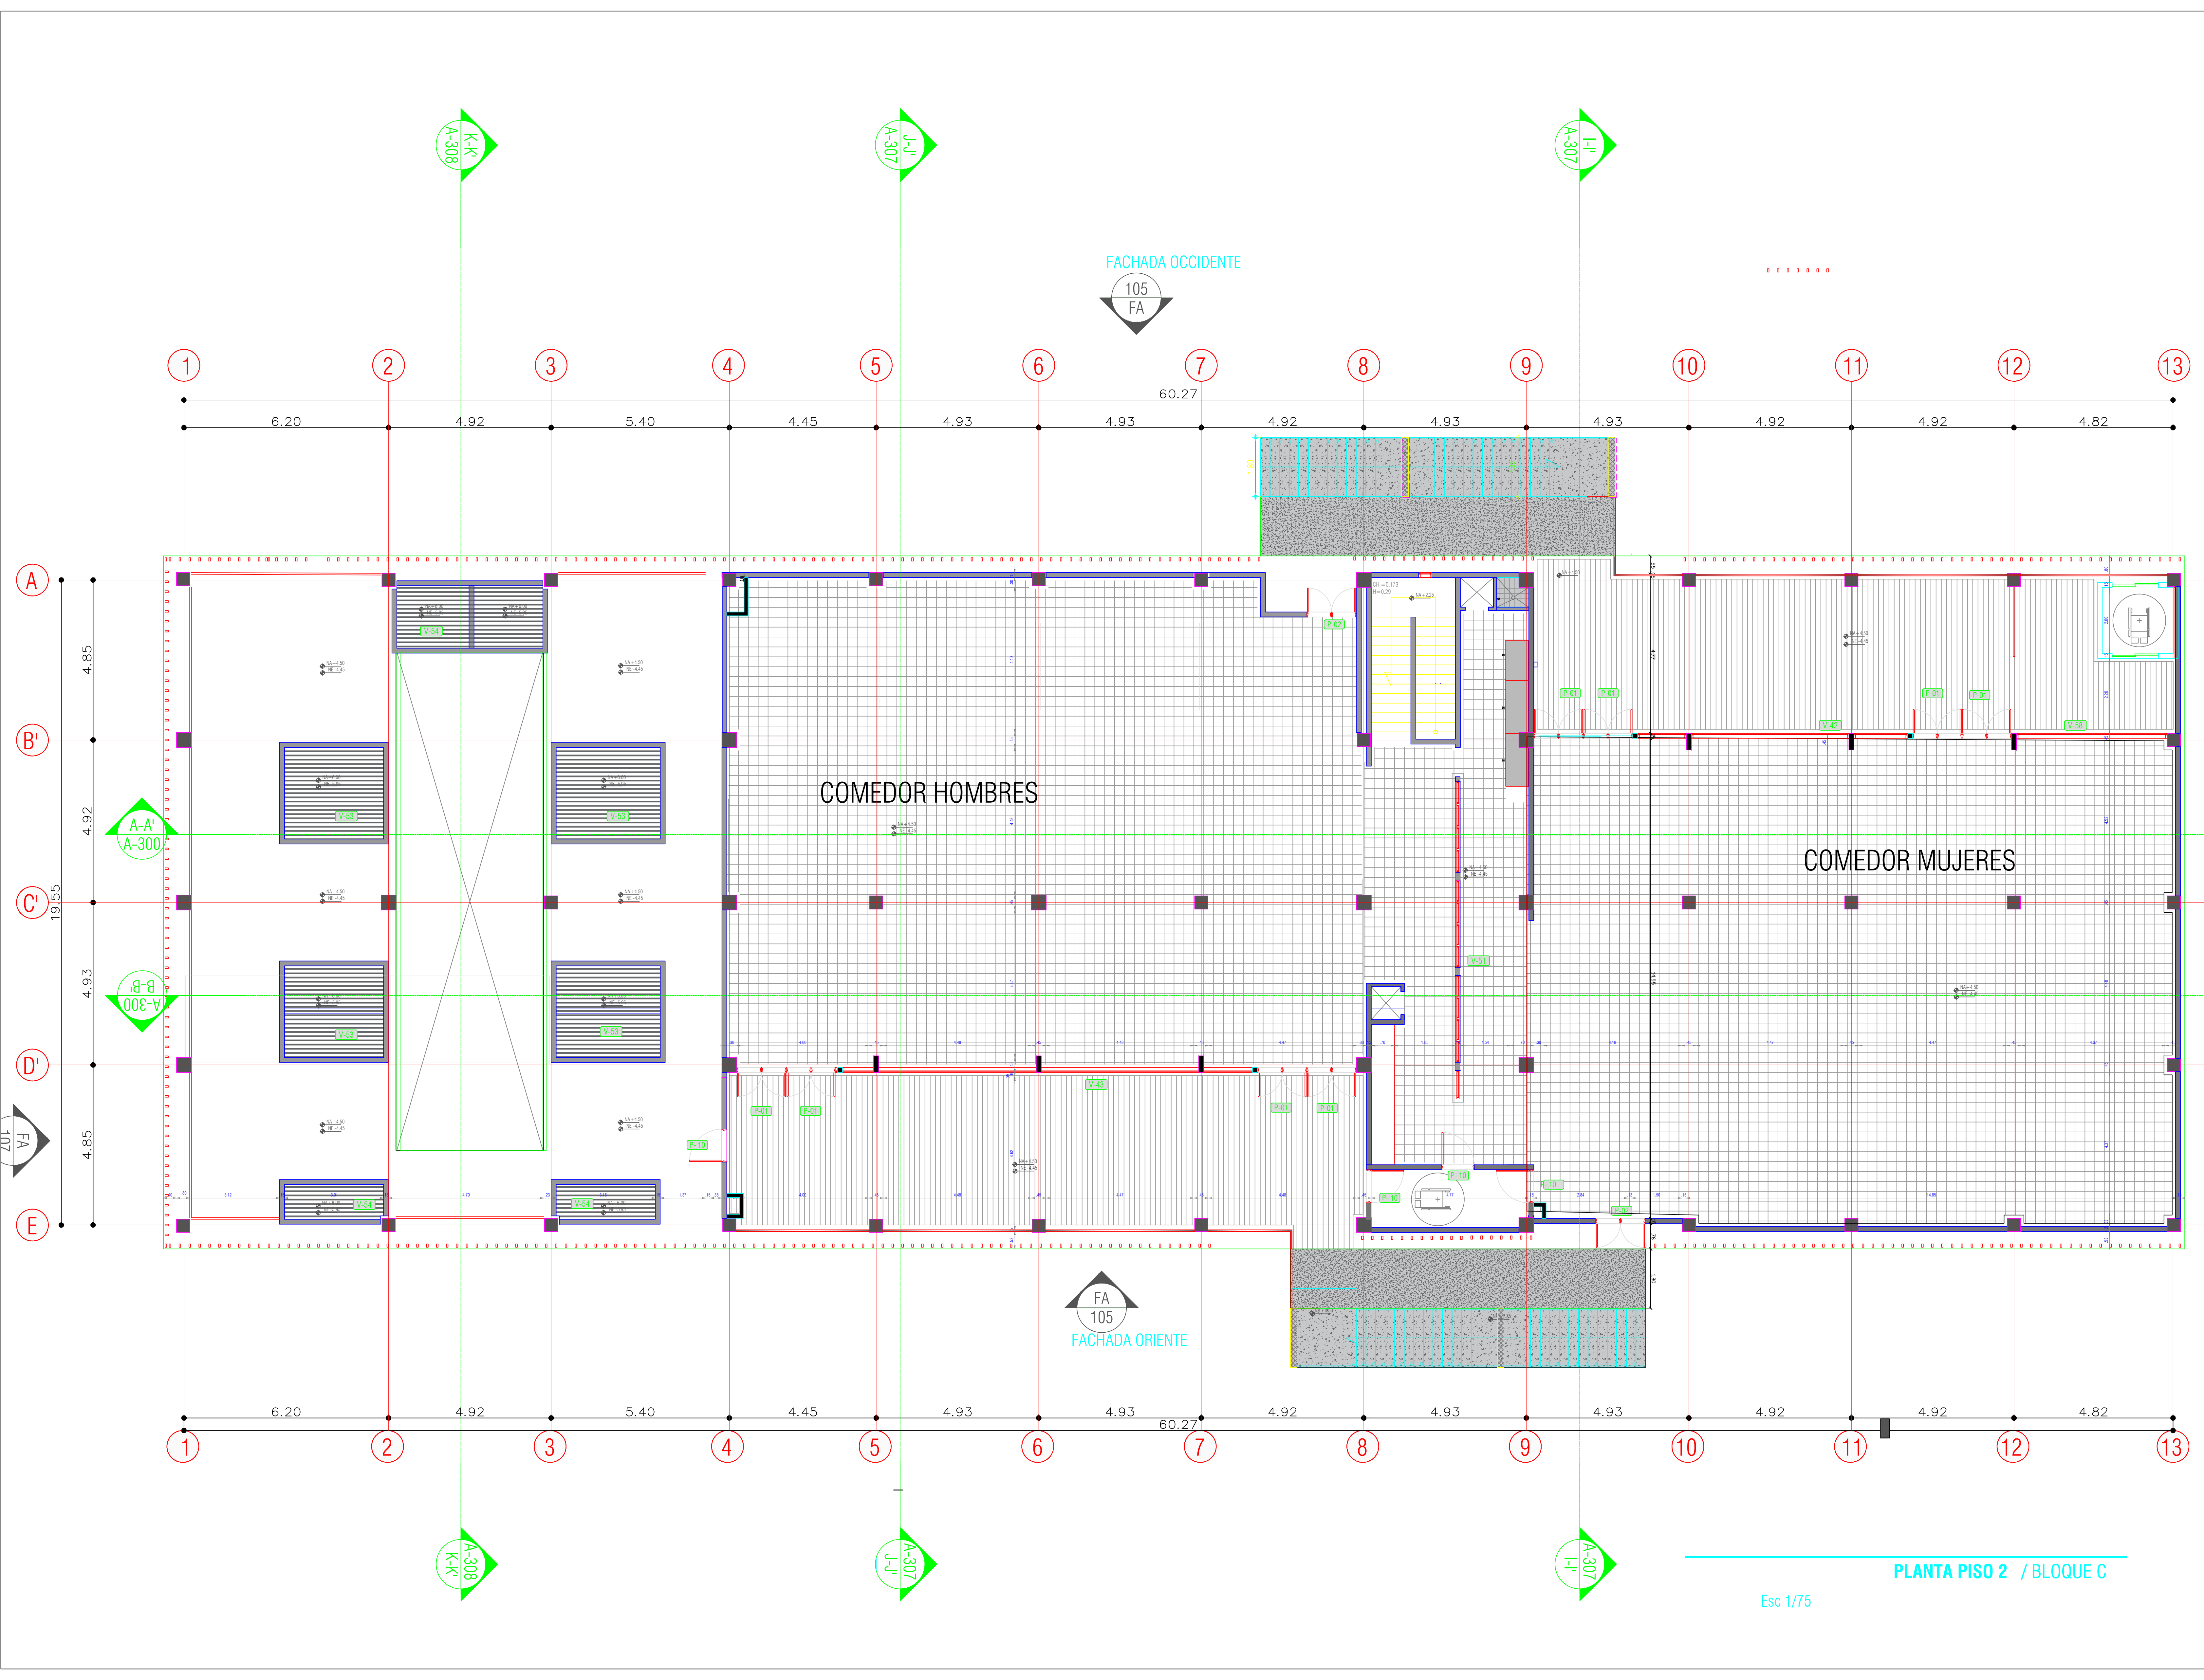

**PLANTA PISO 2 / BLOQUE C**


Esc 1/75

REV.	FECHA	MODIFICACIÓN
1	23/12/2018	ENTREGA 1
2	05/12/2019	Actualización Fachada Occidente
3	18/12/2019	Actualización Ventanas V-01

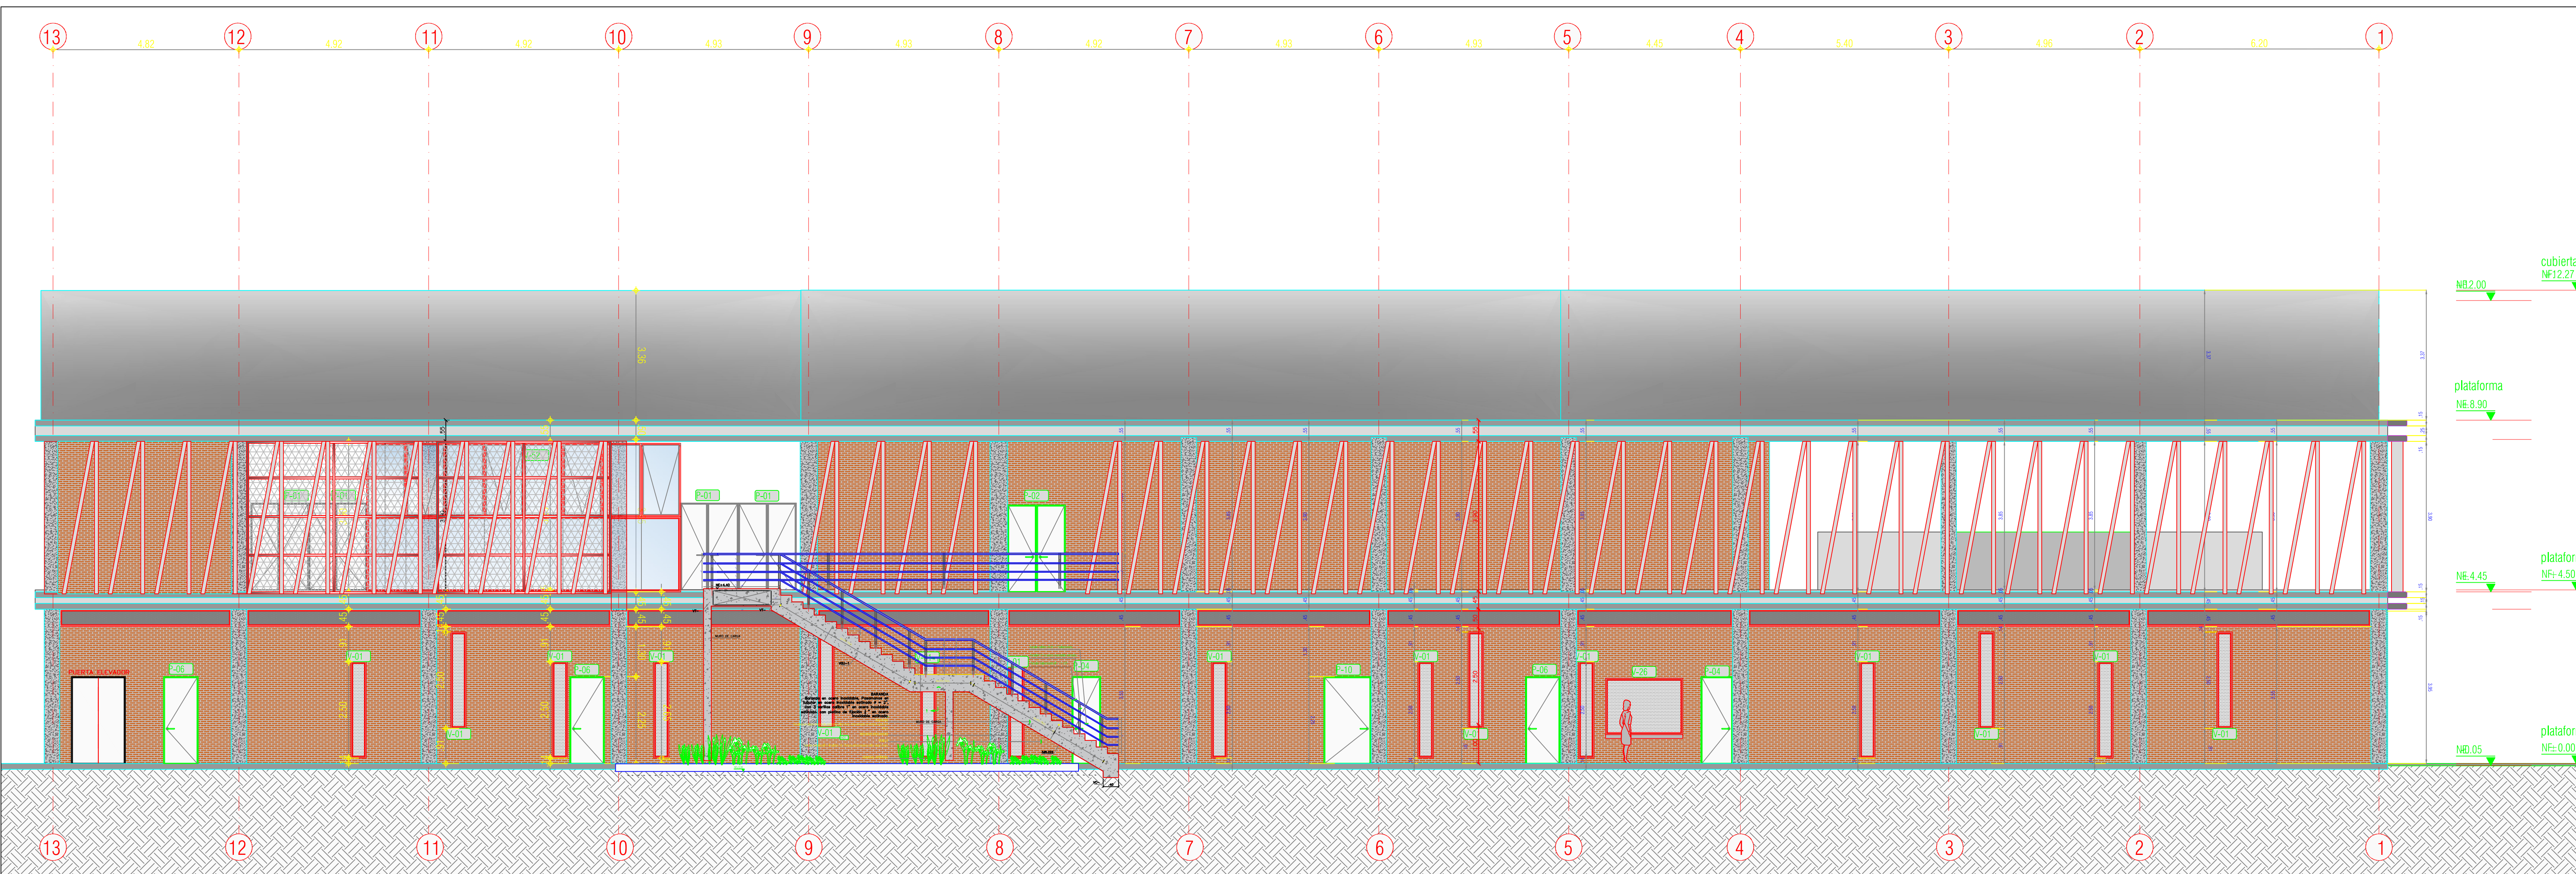


Esc 1/75

**FACHADA OCCIDENTE / BLOQUE C**

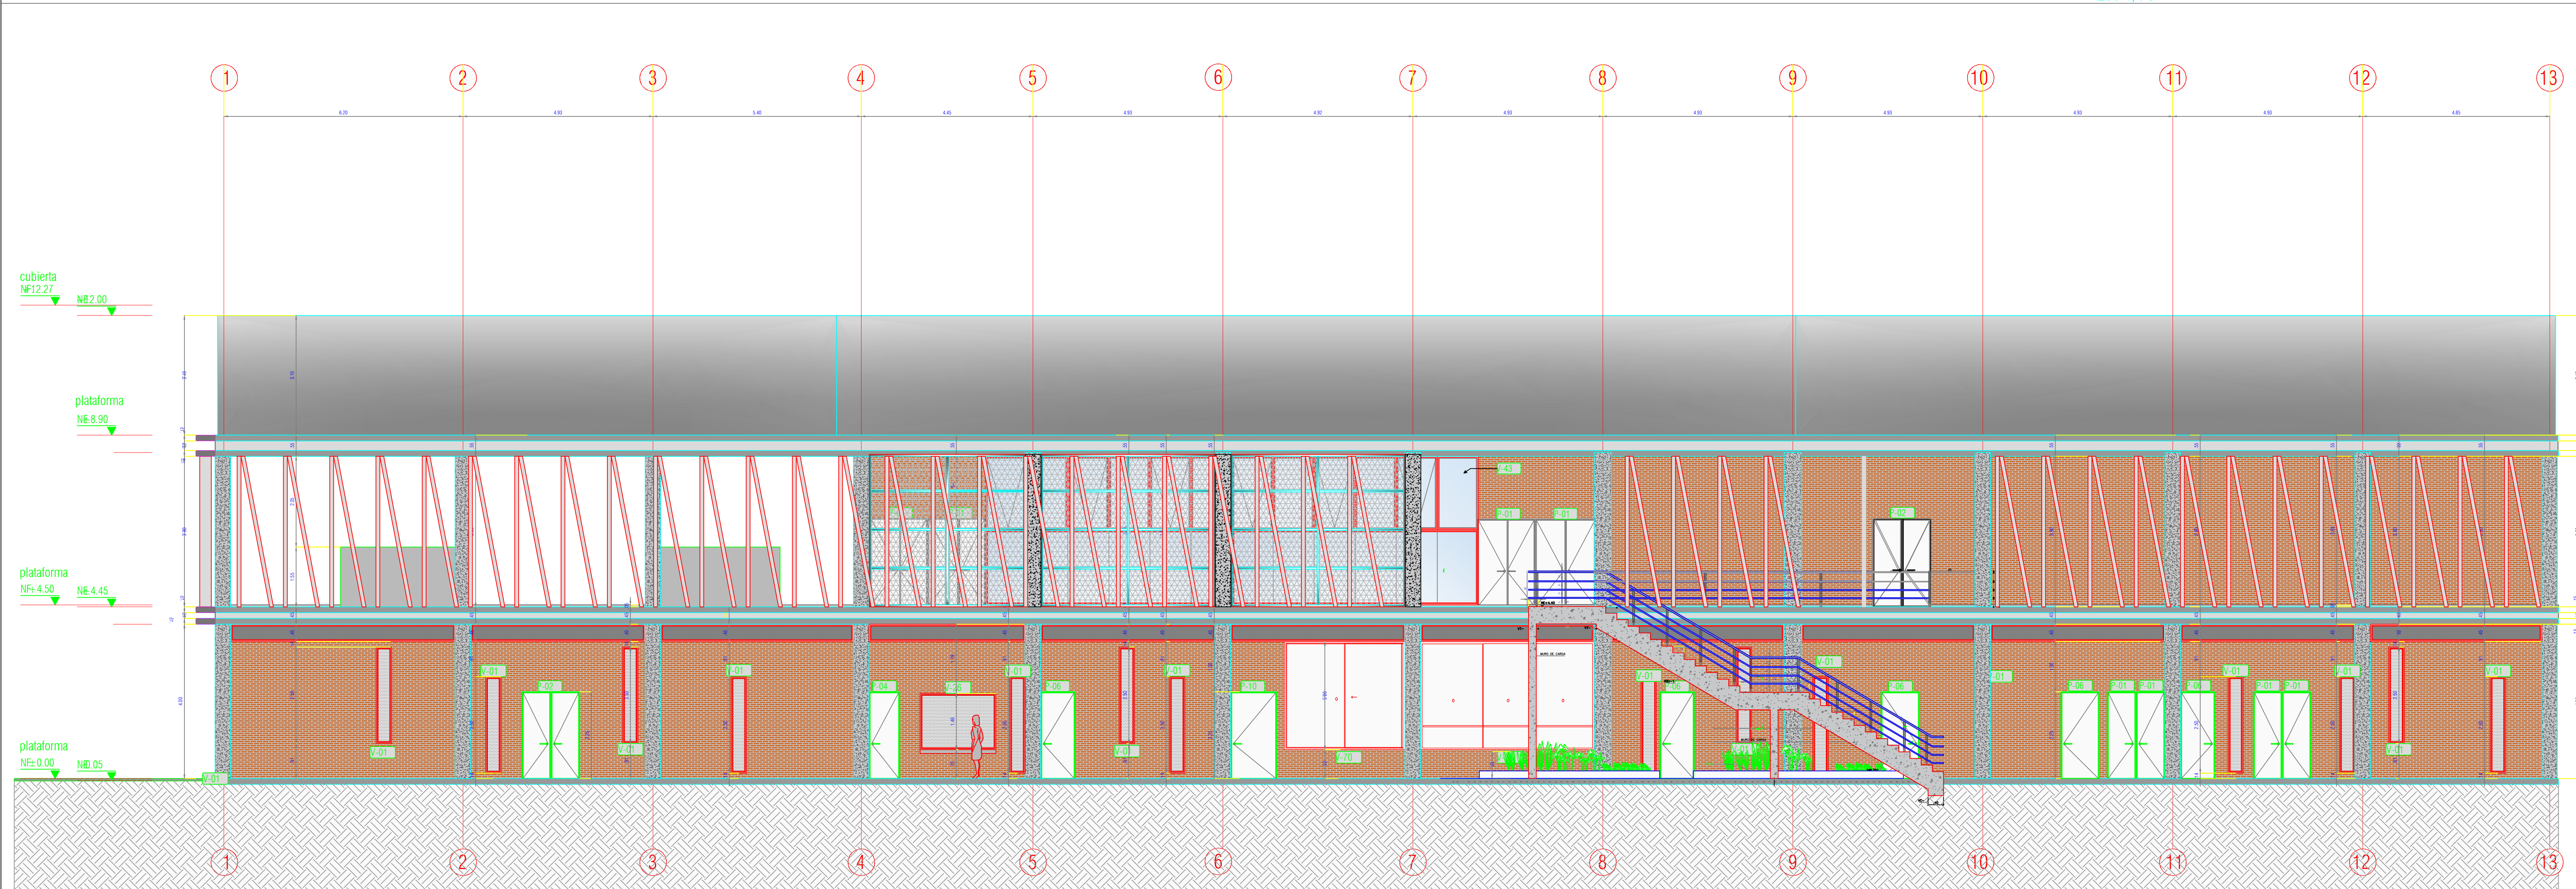


Esc 1/75

**FACHADA ORIENTE / BLOQUE C**

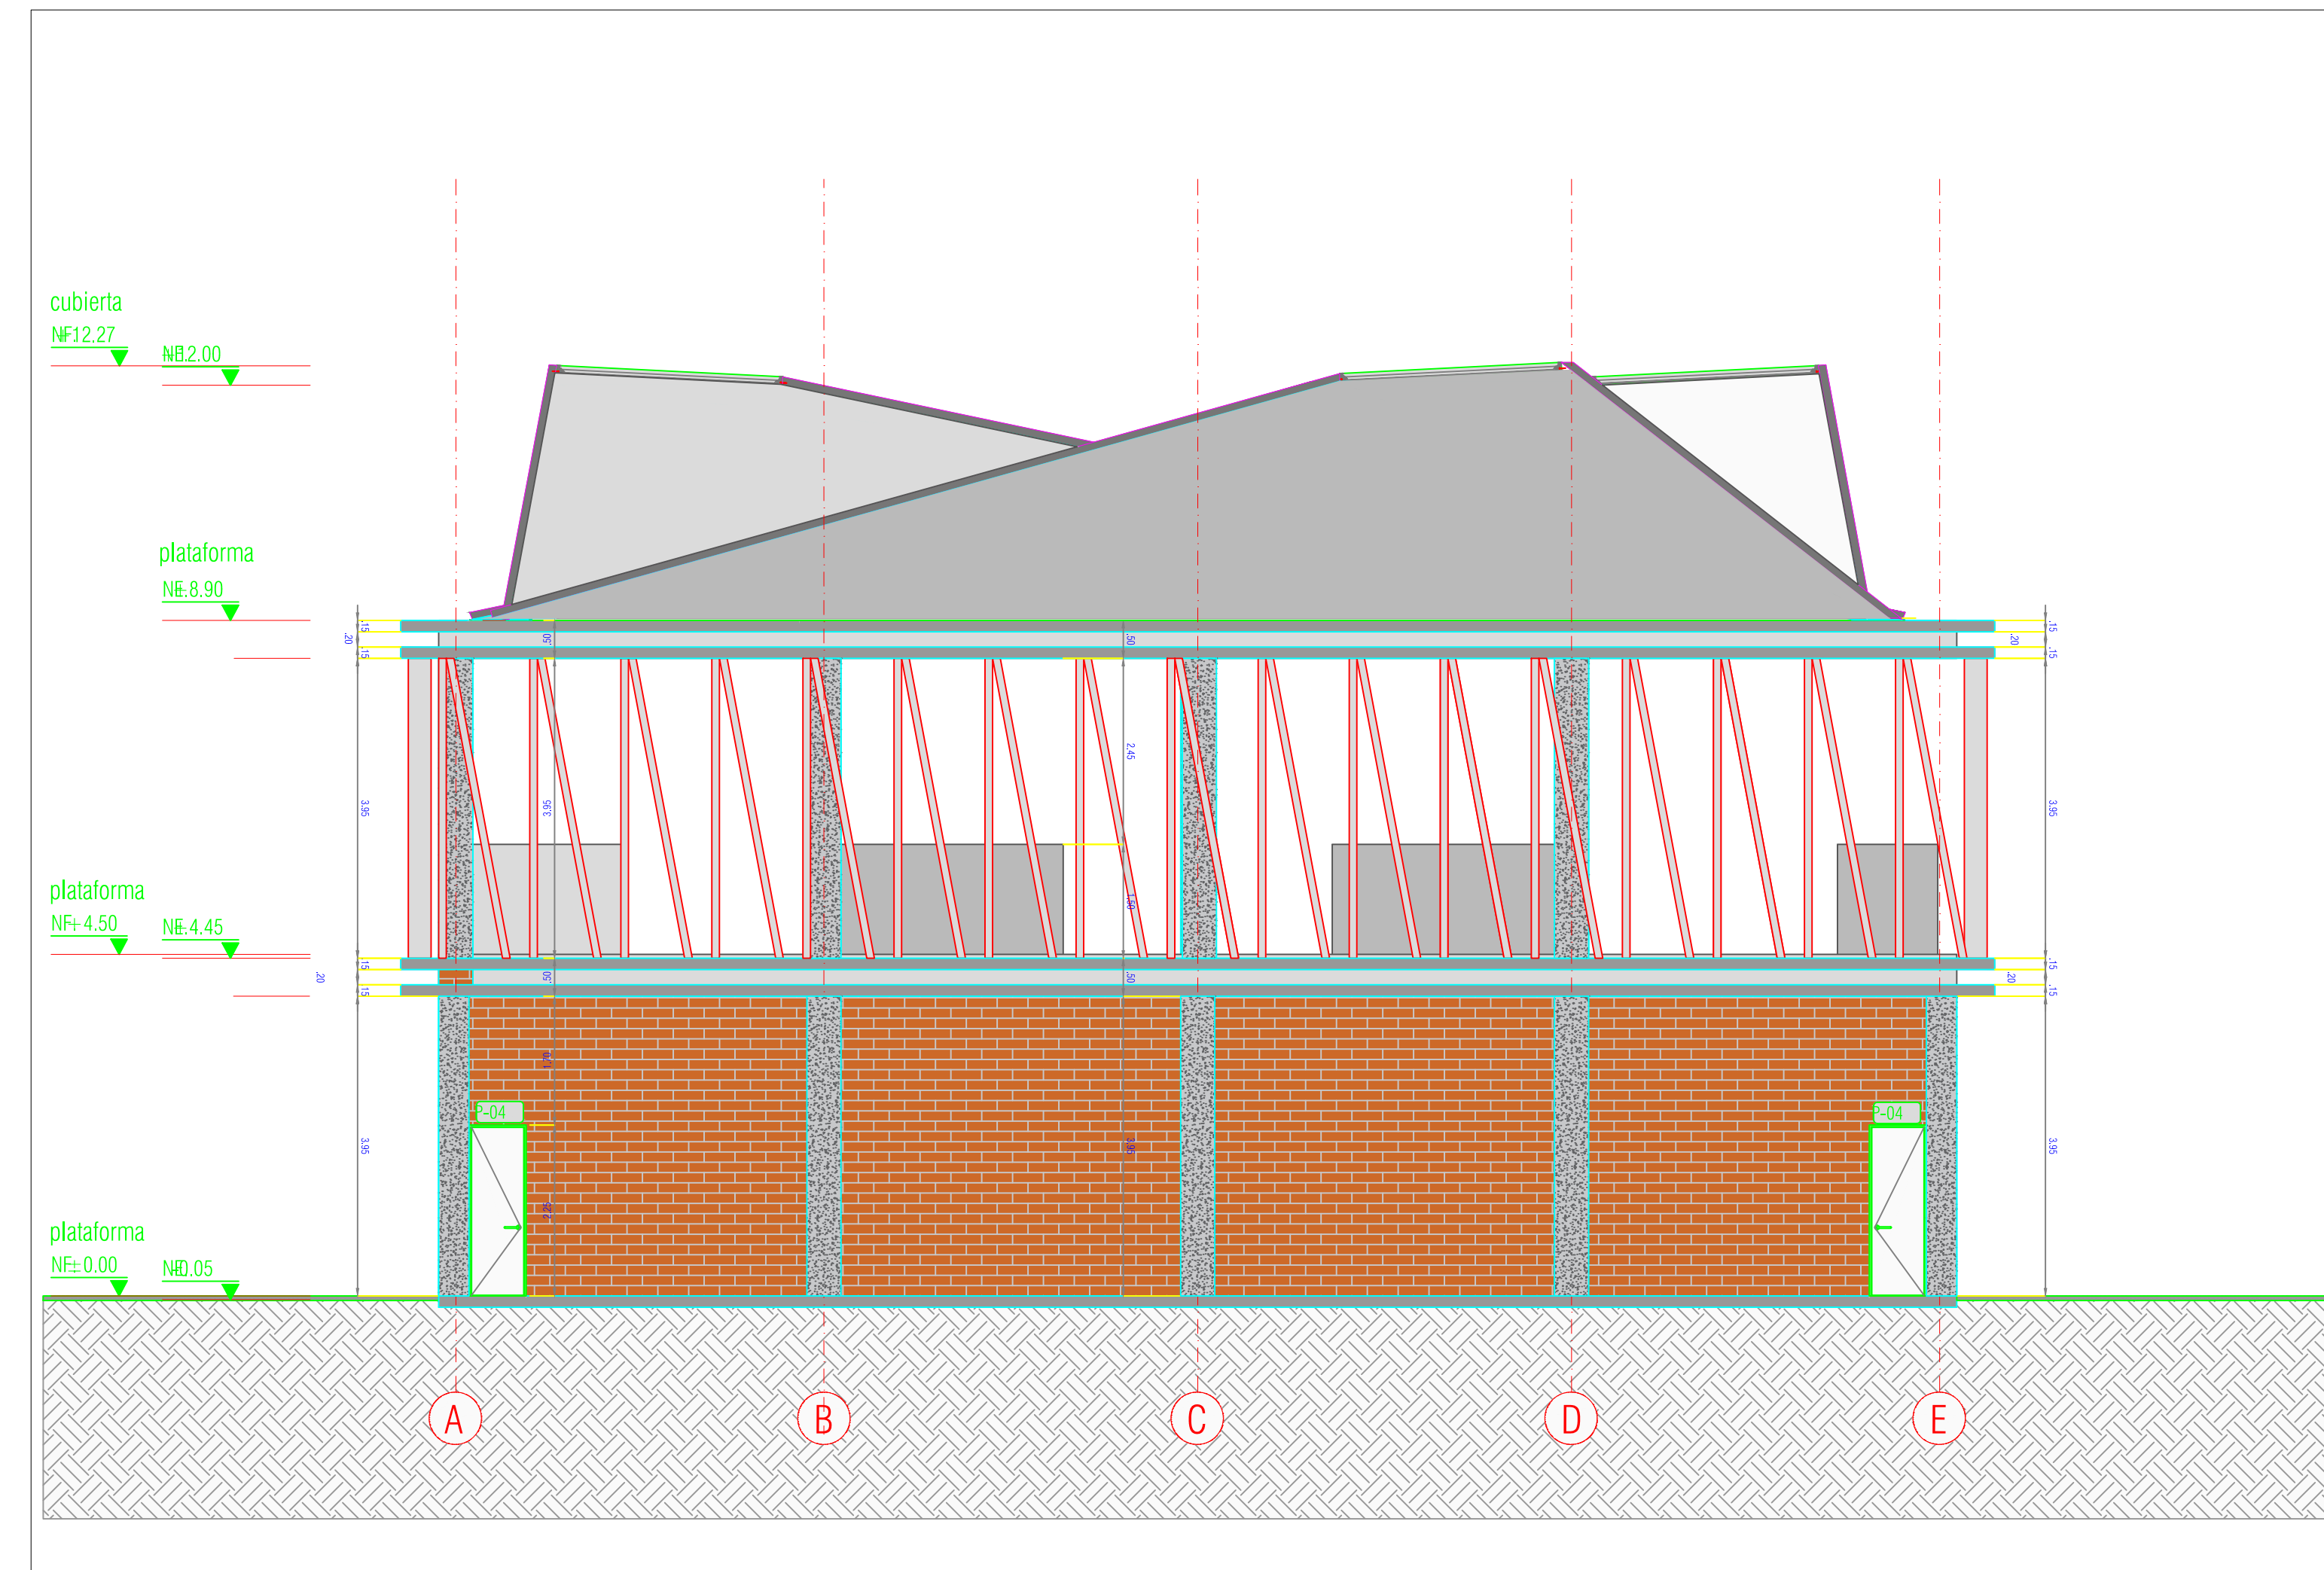

Esc 1/75

FACHADA SUR / BLOQUE C

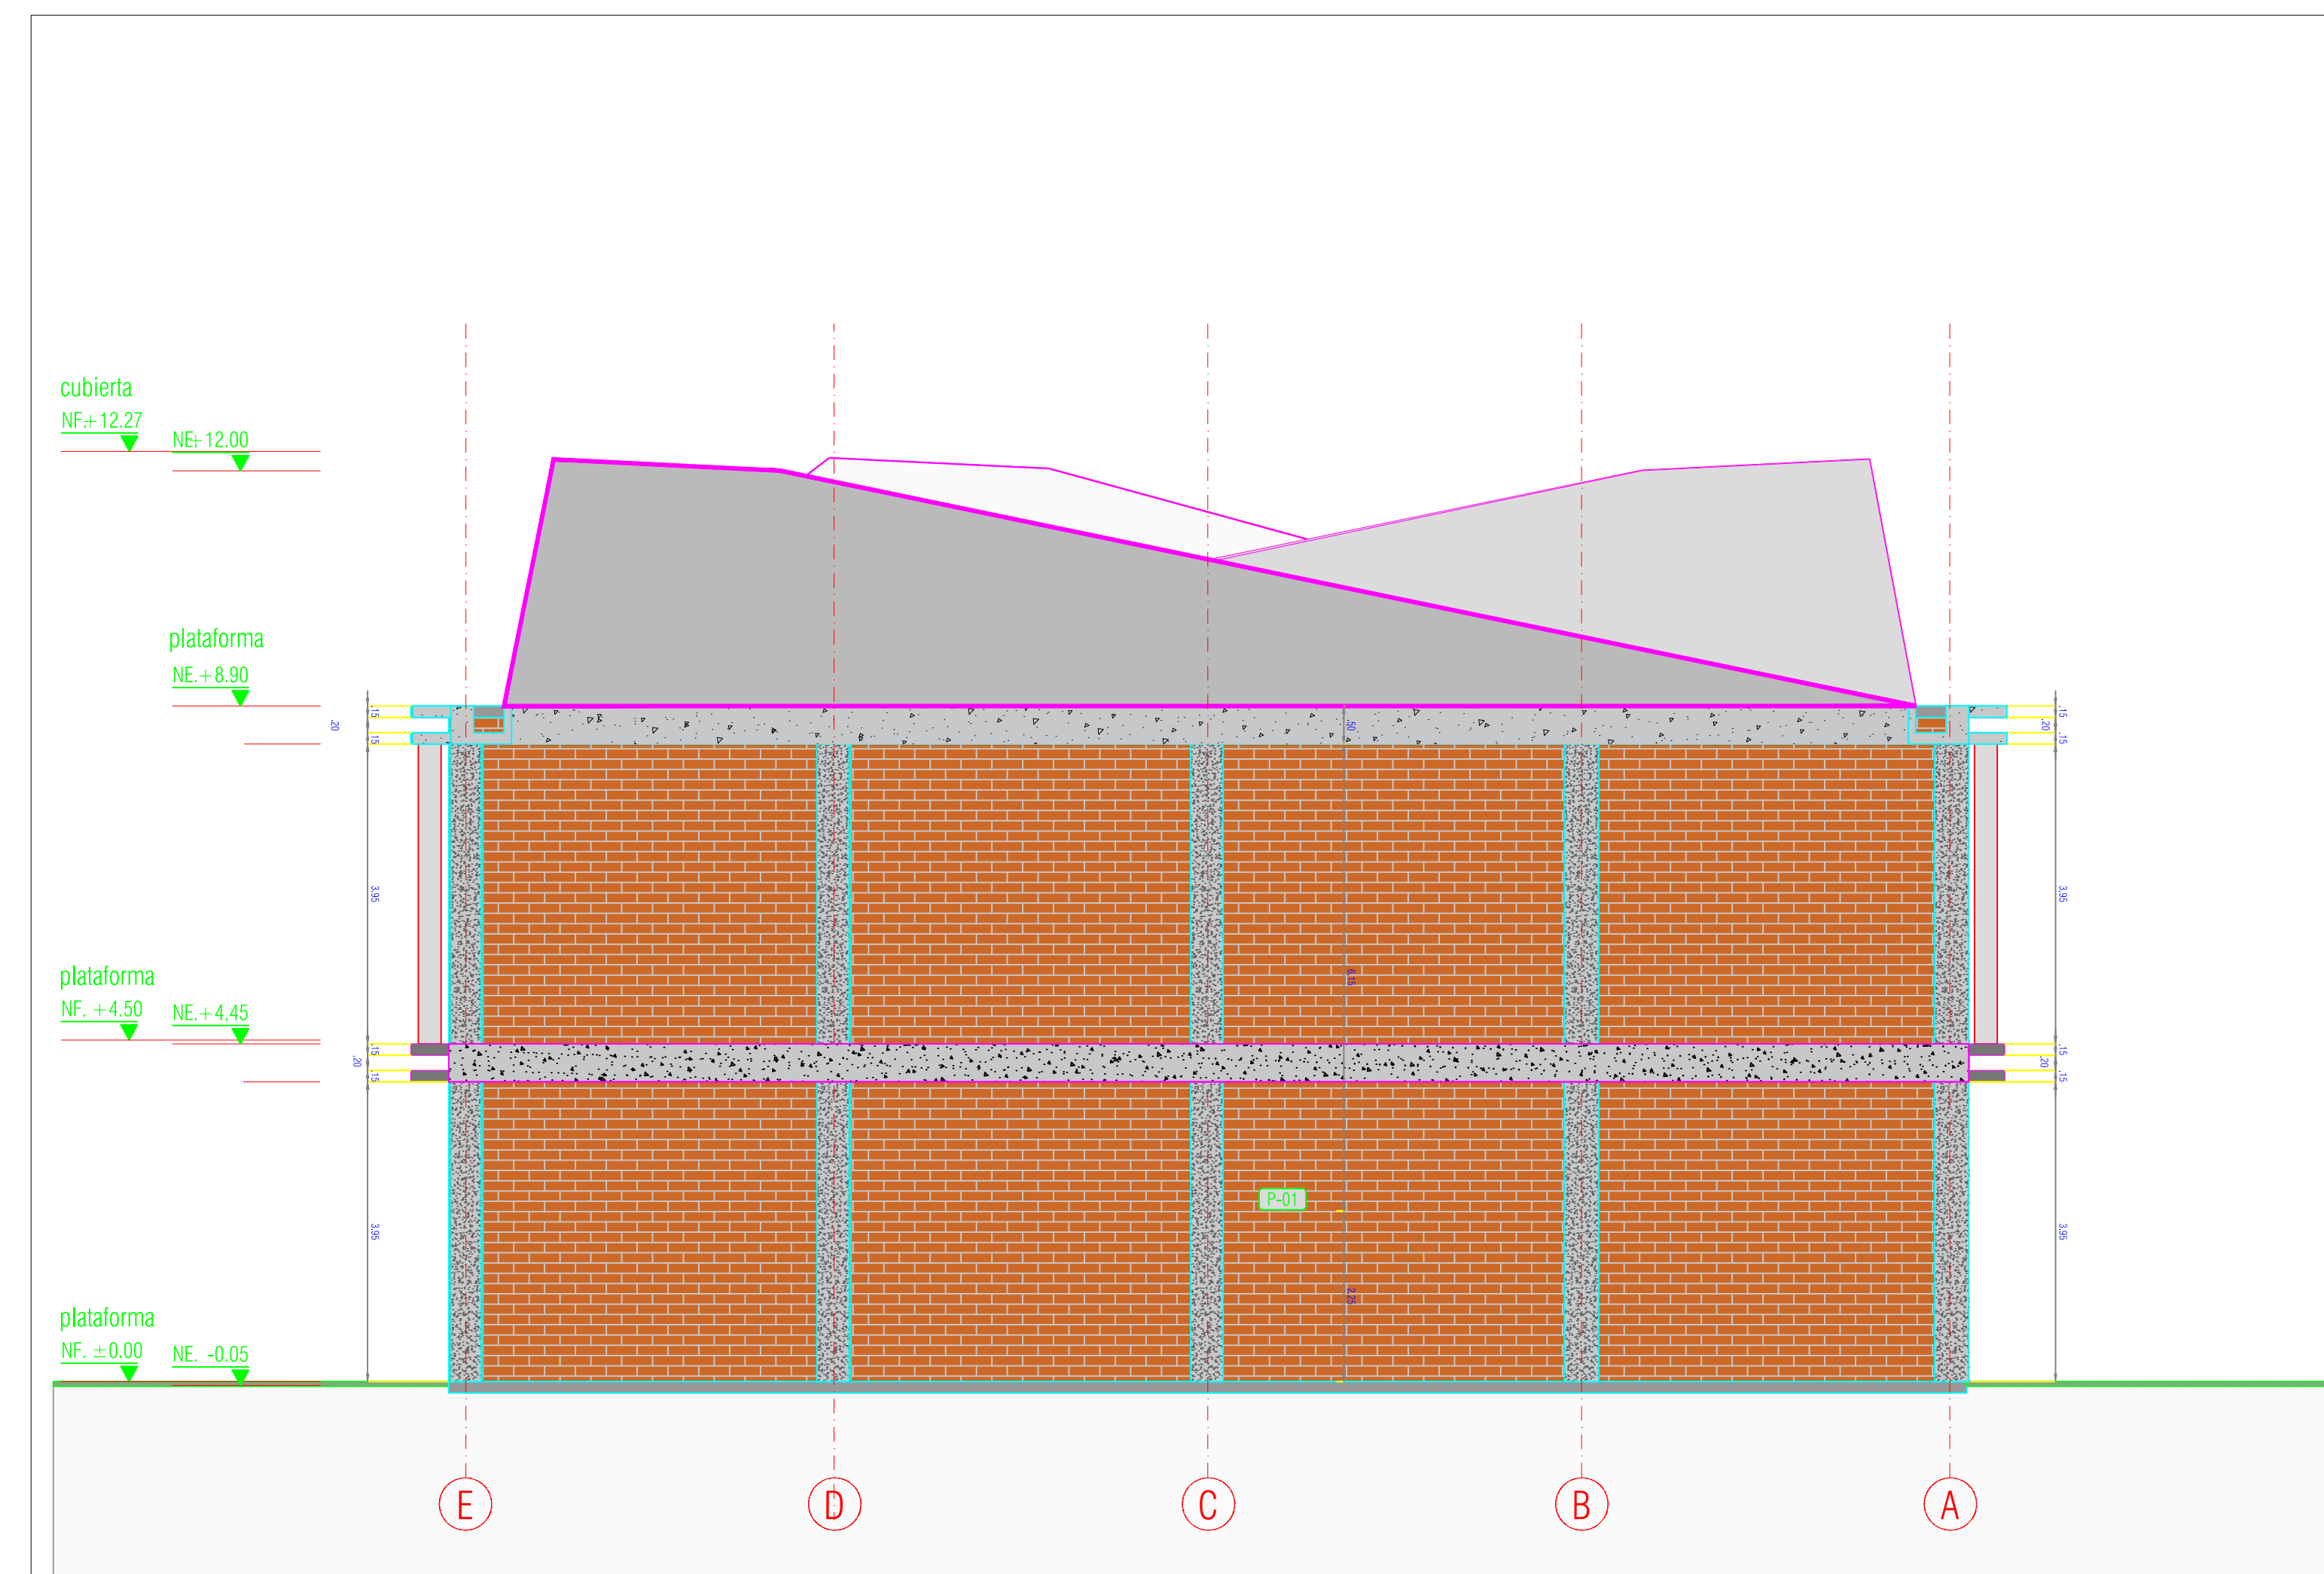

Esc 1/75

FACHADA NORTE / BLOQUE C



**BIENESTAR FAMILIAR**

CONTRATO INTERADMINISTRATIVO  
No. 1743-2017 / ICBF - FINDETER

CONTRATO  
68573-008-2018  
(PAF-ICBF-0-001-2018)

OBJETO DEL CONTRATO:  
REVISIÓN Y COMPLEMENTACIÓN DE LOS ESTUDIOS Y DISEÑOS, CONSTRUCCIÓN Y PUESTA EN FUNCIONAMIENTO DE LA PRIMERA FASE DE LA UNIDAD APLICATIVA EL REDENTOR, EN LA CIUDAD DE BOGOTÁ D.C.


PROYECTO:

**UNIDAD APLICATIVA  
CAE REDENTOR**

BOGOTÁ D.C

DIRECCIÓN DEL PREDIO:  
Diag. 58 Sur No. 28-19-TV 30 No 57-50 sur localidad Tunjuelito

CONTRATISTA:

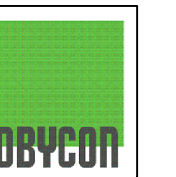

**CONSTRUCCIONES OBYCON S.A.S**  
DIRECTOR DE PROYECTO:

**HENRY BARBOSA HERRERA**  
2520204681 CHD

ESPECIALISTA ARQUITECTURA

**CARLOS NUÑEZ**  
MAE. A25082005-79846319

APROBADO POR INTERVENTORÍA:

**CONSORCIO UAR**

DIRECTOR DE INTERVENTORÍA:

**SERGIO HERNANDO VEGA D.**  
A25012002-91499272

ESPECIALISTA ARQUITECTURA

**SERGIO HERNANDO VEGA D.**  
A25012002-91499272

NOTAS IMPORTANTES:

REVISIONES:

REV.	FECHA	MODIFICACIÓN
1	3/01/2022	ACTUALIZACIÓN FACHADAS NORTE-SUR BLOQUE C.

CONTIENE:

PLANO RECORD FACHADA SUR-FACHADA NORTE- C

DIBUJÓ:

DIEGO RODRIGUEZ

ESCALA:

1:200

FECHA:

3/12/2018

ARCHIVO DIGITAL:



PLANO RECORD BLOQUE C

PLANO Nº:

**A-107A**

PLANCHA: 01

DE: 07

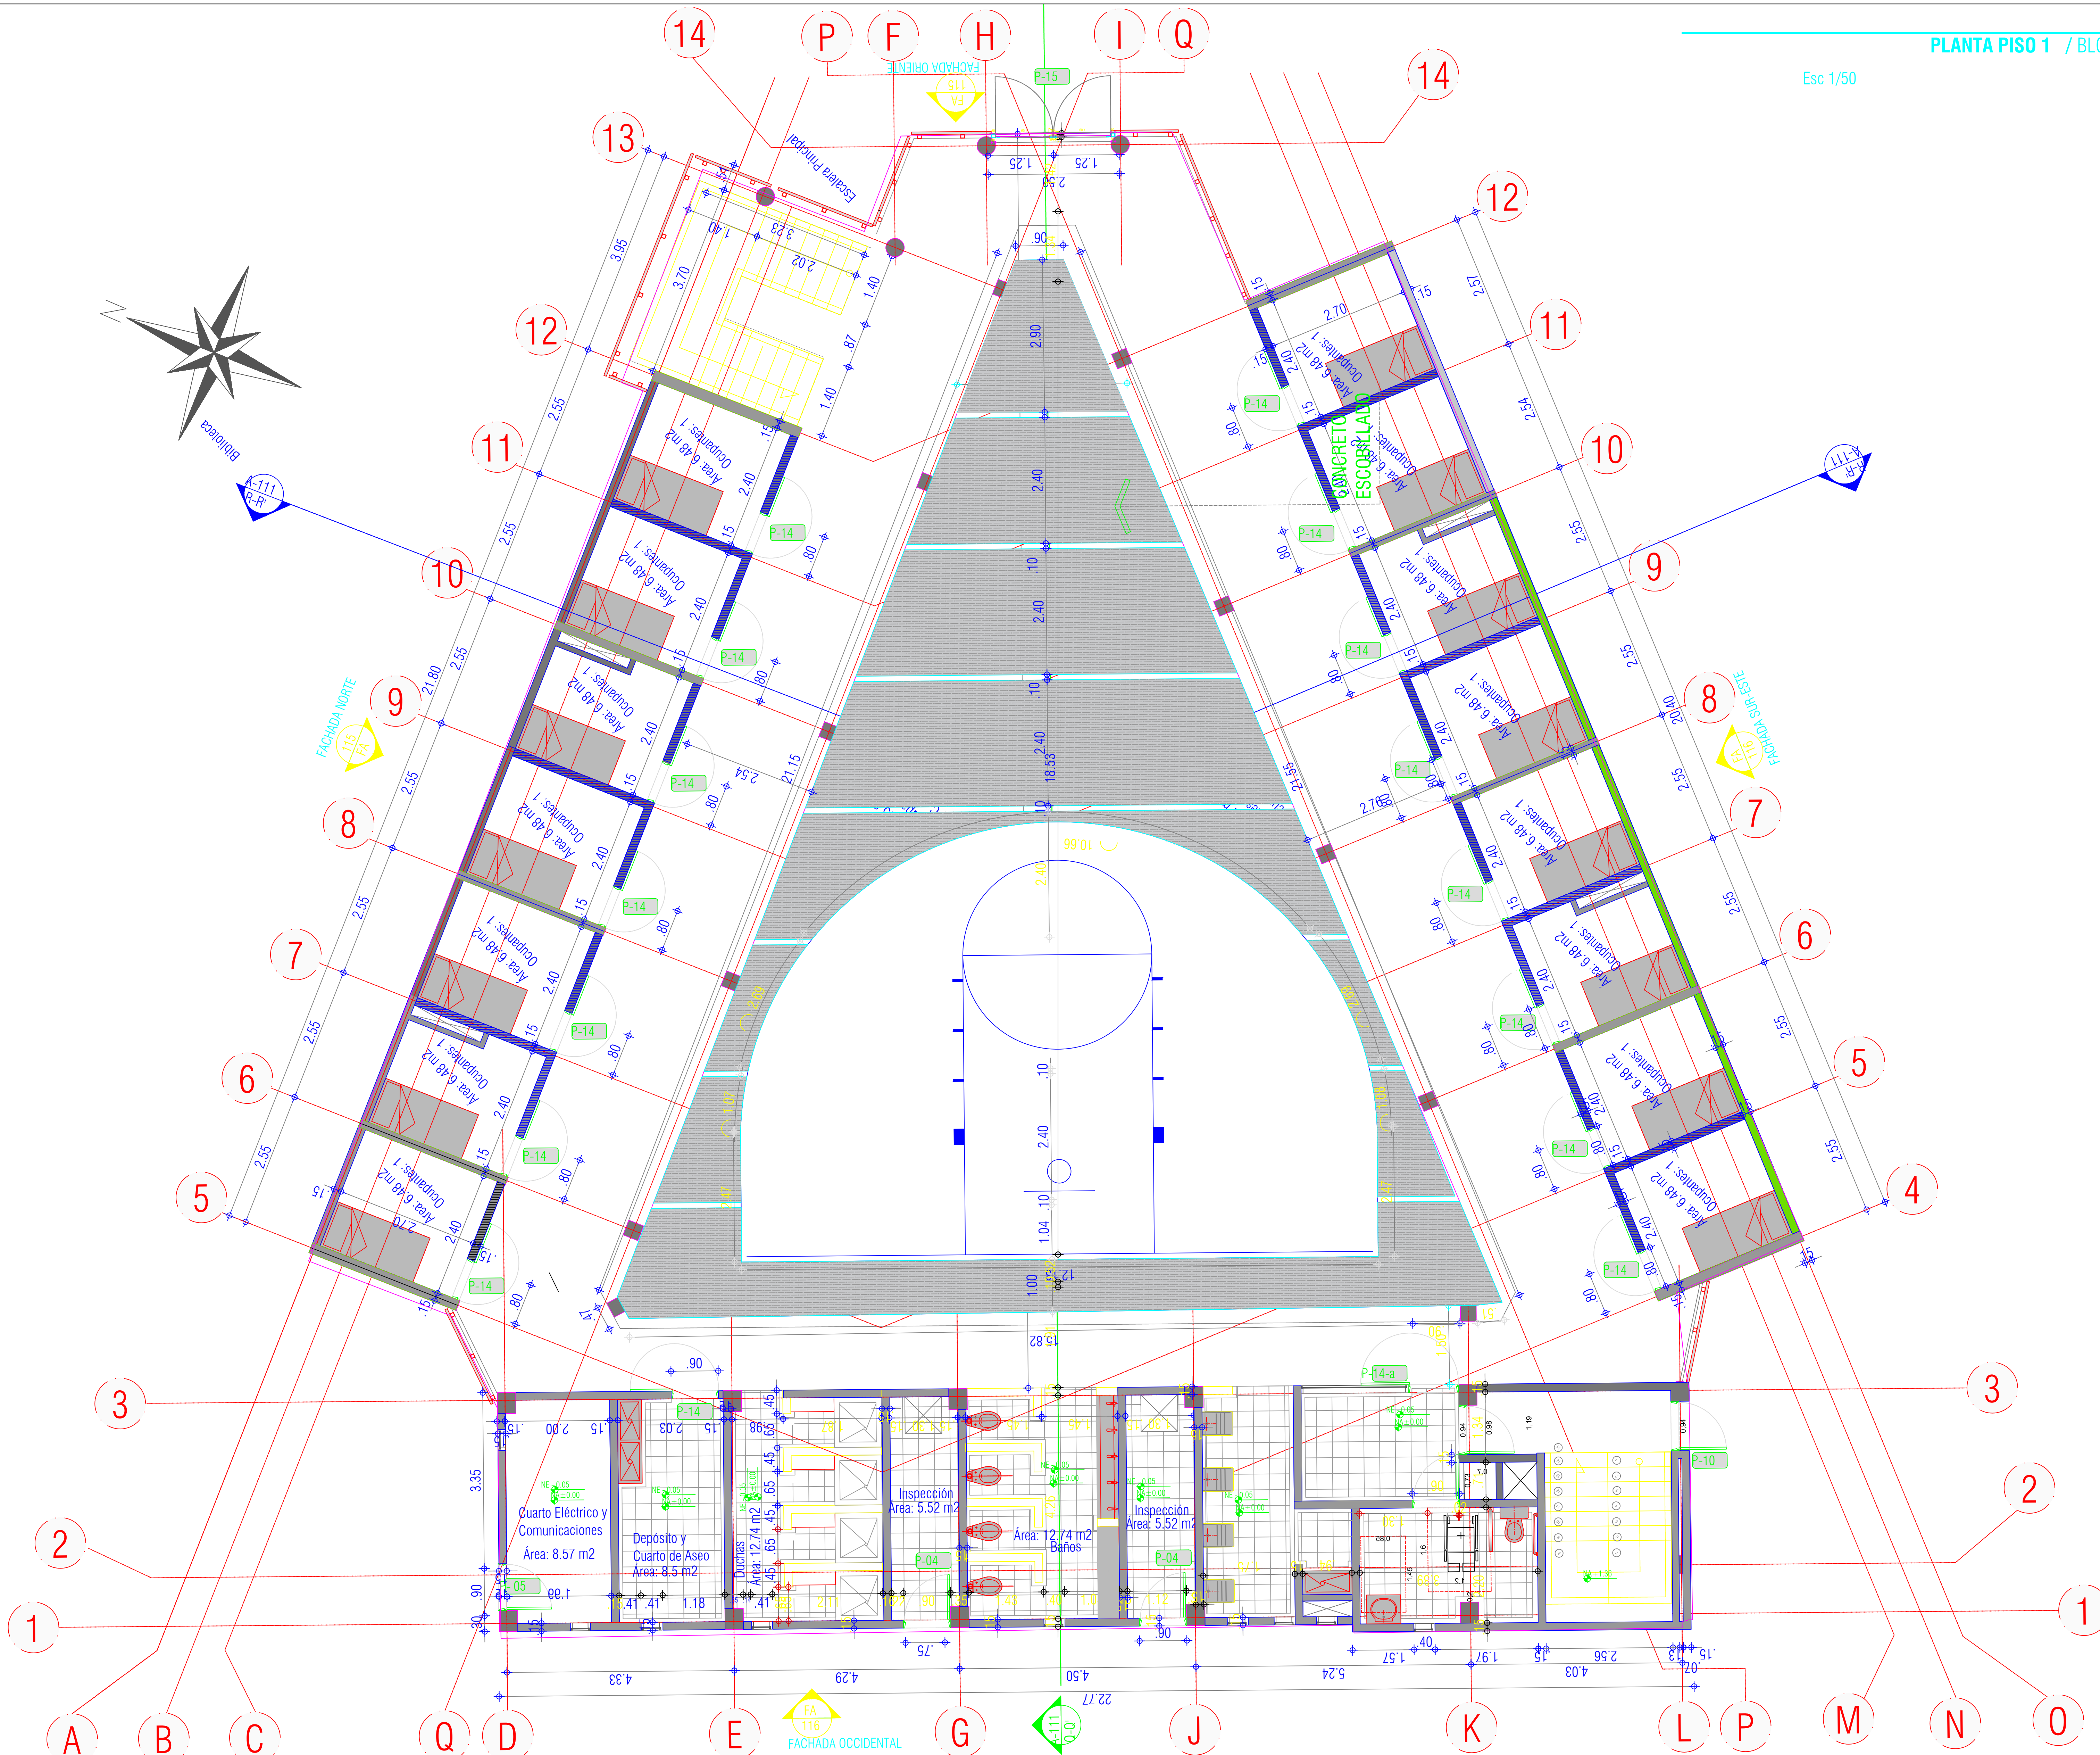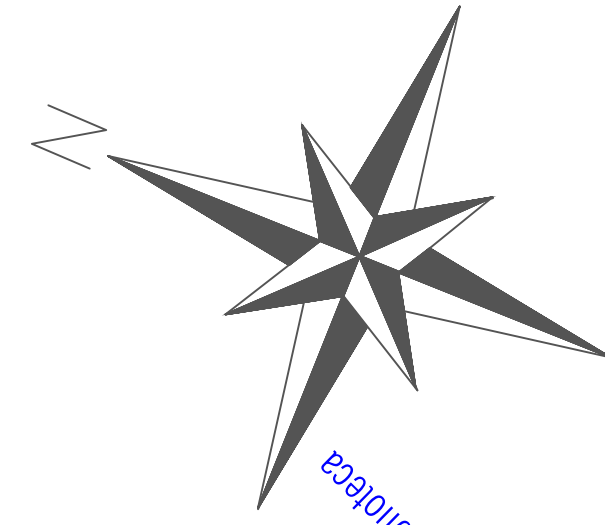

CONTRATO INTERADMINISTRATIVO  
No. 1743-2017 / ICBF - FINDETER

CONTRATO  
68573-008-2018  
(PAF-ICBF-0-001-2018)

OBJETO DEL CONTRATO:  
REVISIÓN Y COMPLEMENTACIÓN DE LOS ESTUDIOS Y DISEÑOS, CONSTRUCCIÓN Y PUESTA EN FUNCIONAMIENTO DE LA PRIMERA FASE DE LA UNIDAD APLICATIVA EL REDENTOR, EN LA CIUDAD DE BOGOTÁ D.C.

PROYECTO:

**UNIDAD APLICATIVA CAE REDENTOR**

BOGOTÁ D.C.

DIRECCIÓN DEL PREDIO:  
Diag.58 Sur No.28-19-TV 30 No 57-50 sur localidad Tunjuelito

CONTRATISTA:



DIRECTOR DE PROYECTO:

HENRY BARBOSA HERRERA  
2520204681 CND

ESPECIALISTA ARQUITECTURA

*[Signature]*  
CARLOS NUÑEZ  
MAT. A23082000-79846319

APROBADO POR INTERVENORÍA:

**CONSORCIO UAR**

DIRECTOR DE INTERVENORÍA:

SERGIO HERNANDO VEGA D.  
A25012002-91499272

ESPECIALISTA ARQUITECTURA

SERGIO HERNANDO VEGA D.  
A25012002-91499272

NOTAS IMPORTANTES:

REVISIONES:

REV.	FECHA	MODIFICACIÓN
1	23/12/2018	ENTREGA 1

CONTIENE:  
PLANTA PISO 1 BLOQUE H

DIBUJÓ:  
**DIEGO RODRIGUEZ**



ESCALA:  
1:50

FECHA:  
23/12/2018

ARCHIVO DIGITAL:  
PLANOS GENERALES BLOQUE H.dwg

PLANO N°:  
**A-108**

PLANCHA:01  
DE: 10

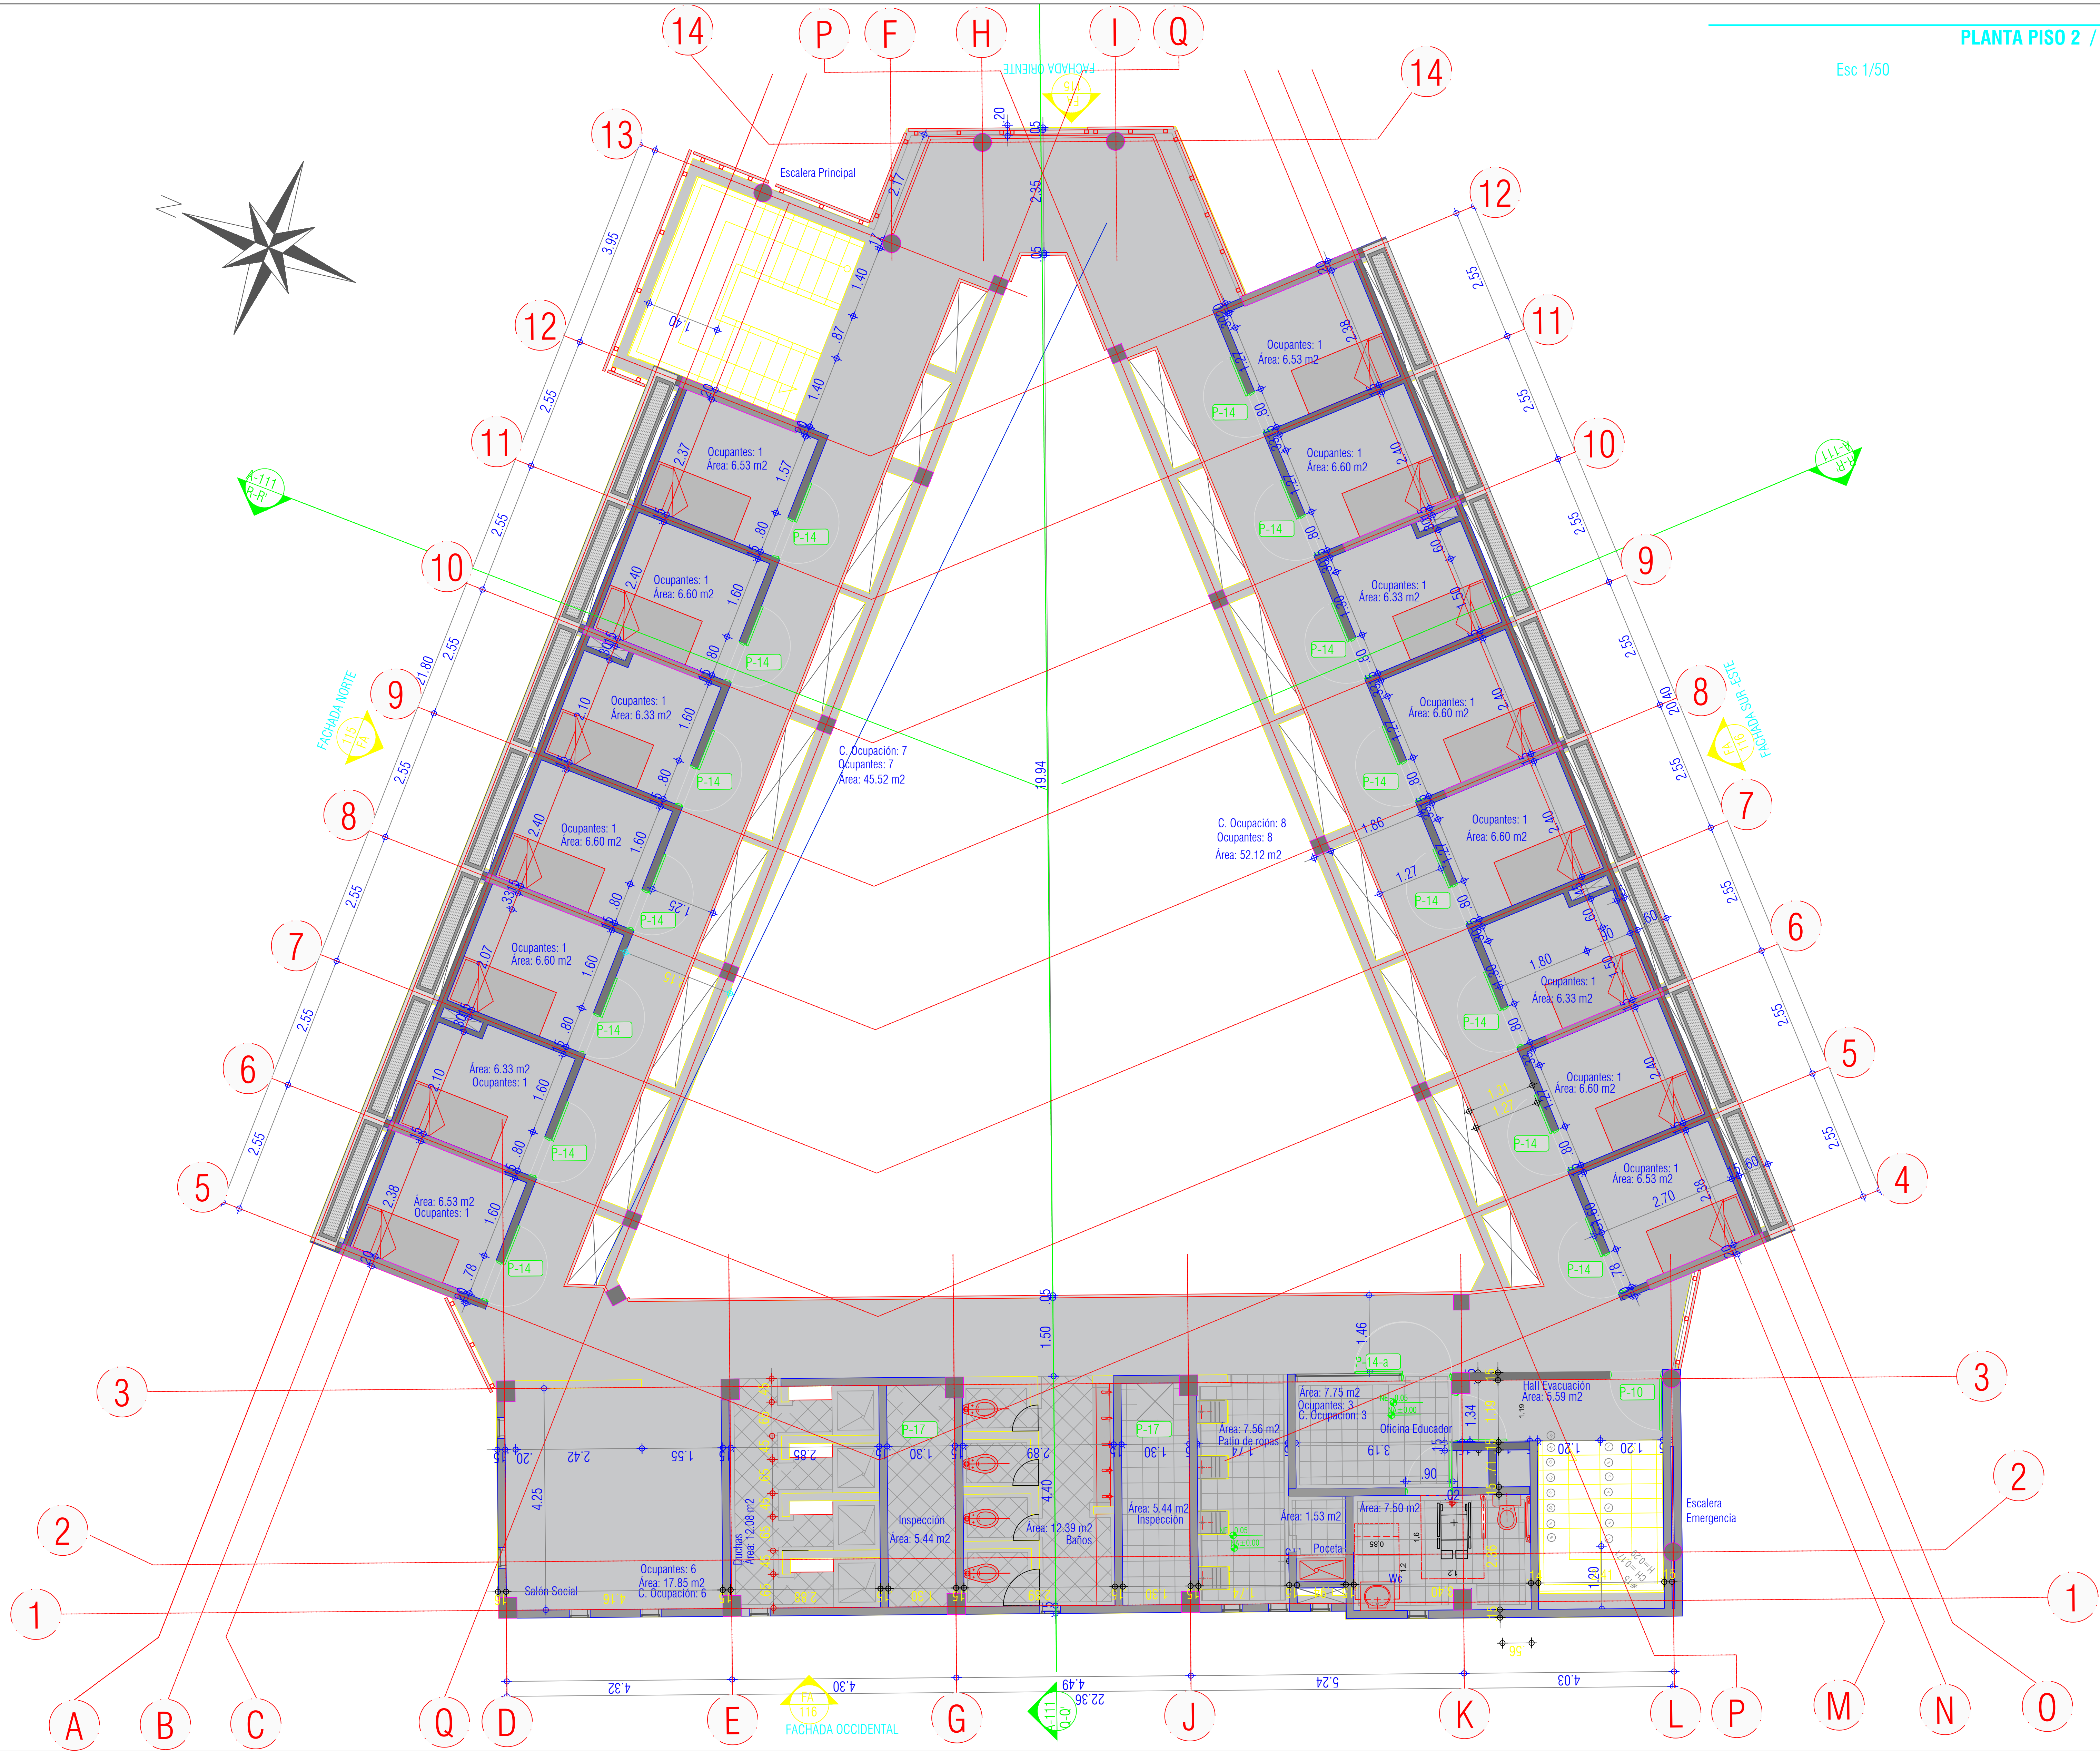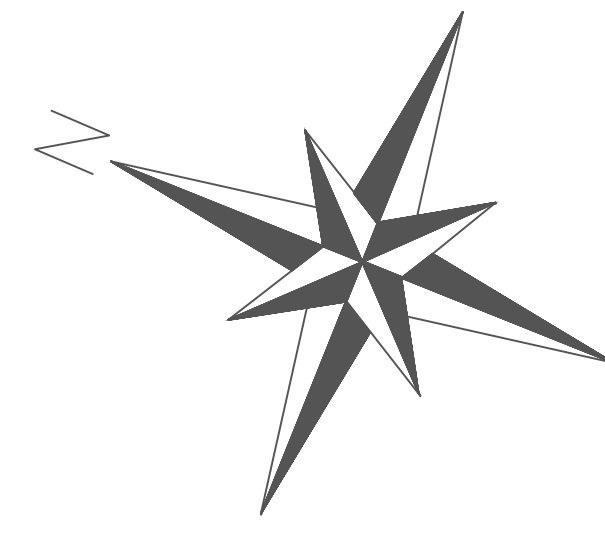

CONTRATO INTERADMINISTRATIVO  
No. 1743-2017 / ICBF - FINDETER

CONTRATO  
68573-008-2018  
(PAF-ICBF-0-001-2018)

OBJETO DEL CONTRATO:  
REVISIÓN Y COMPLEMENTACIÓN DE LOS ESTUDIOS  
Y DISEÑOS, CONSTRUCCIÓN Y PUESTA EN  
FUNCIONAMIENTO DE LA PRIMERA FASE DE LA  
UNIDAD APLICATIVA EL REDENTOR, EN LA CIUDAD  
DE BOGOTÁ D.C.

PROYECTO:  
**UNIDAD APLICATIVA  
CAE REDENTOR**

BOGOTÁ D.C.

DIRECCIÓN DEL PREDIO:  
Diag.58 Sur No.28-19-TV 30 No 57-50 sur localidad  
Tunjuelito

CONTRATISTA:  
**OBYGON**

CONSTRUCCIONES OBYCON S.A.S  
DIRECTOR DE PROYECTO:

HENRY BARBOSA HERRERA  
2520204681 CND

ESPECIALISTA ARQUITECTURA  
*[Signature]*

CARLOS NUÑEZ  
MAT. A2508200-79846319

APROBADO POR INTERVENORÍA:

**CONSORCIO UAR**

DIRECTOR DE INTERVENORÍA:

SERGIO HERNANDO VEGA D.  
A25012002-91499272

ESPECIALISTA ARQUITECTURA

SERGIO HERNANDO VEGA D.  
A25012002-91499272

NOTAS IMPORTANTES:

REVISIONES:

REV.	FECHA	MODIFICACIÓN
1	23/12/2018	ENTREGA 1



CONTIENE:  
PLANTA PISO 2 BLOQUE H

DIBUJÓ:  
**DIEGO RODRIGUEZ**

ESCALA:  
1:50

FECHA:  
23/12/2018

ARCHIVO DIGITAL:  
PLANOS RECORD GENERALES\_BLOQUE H.rvt

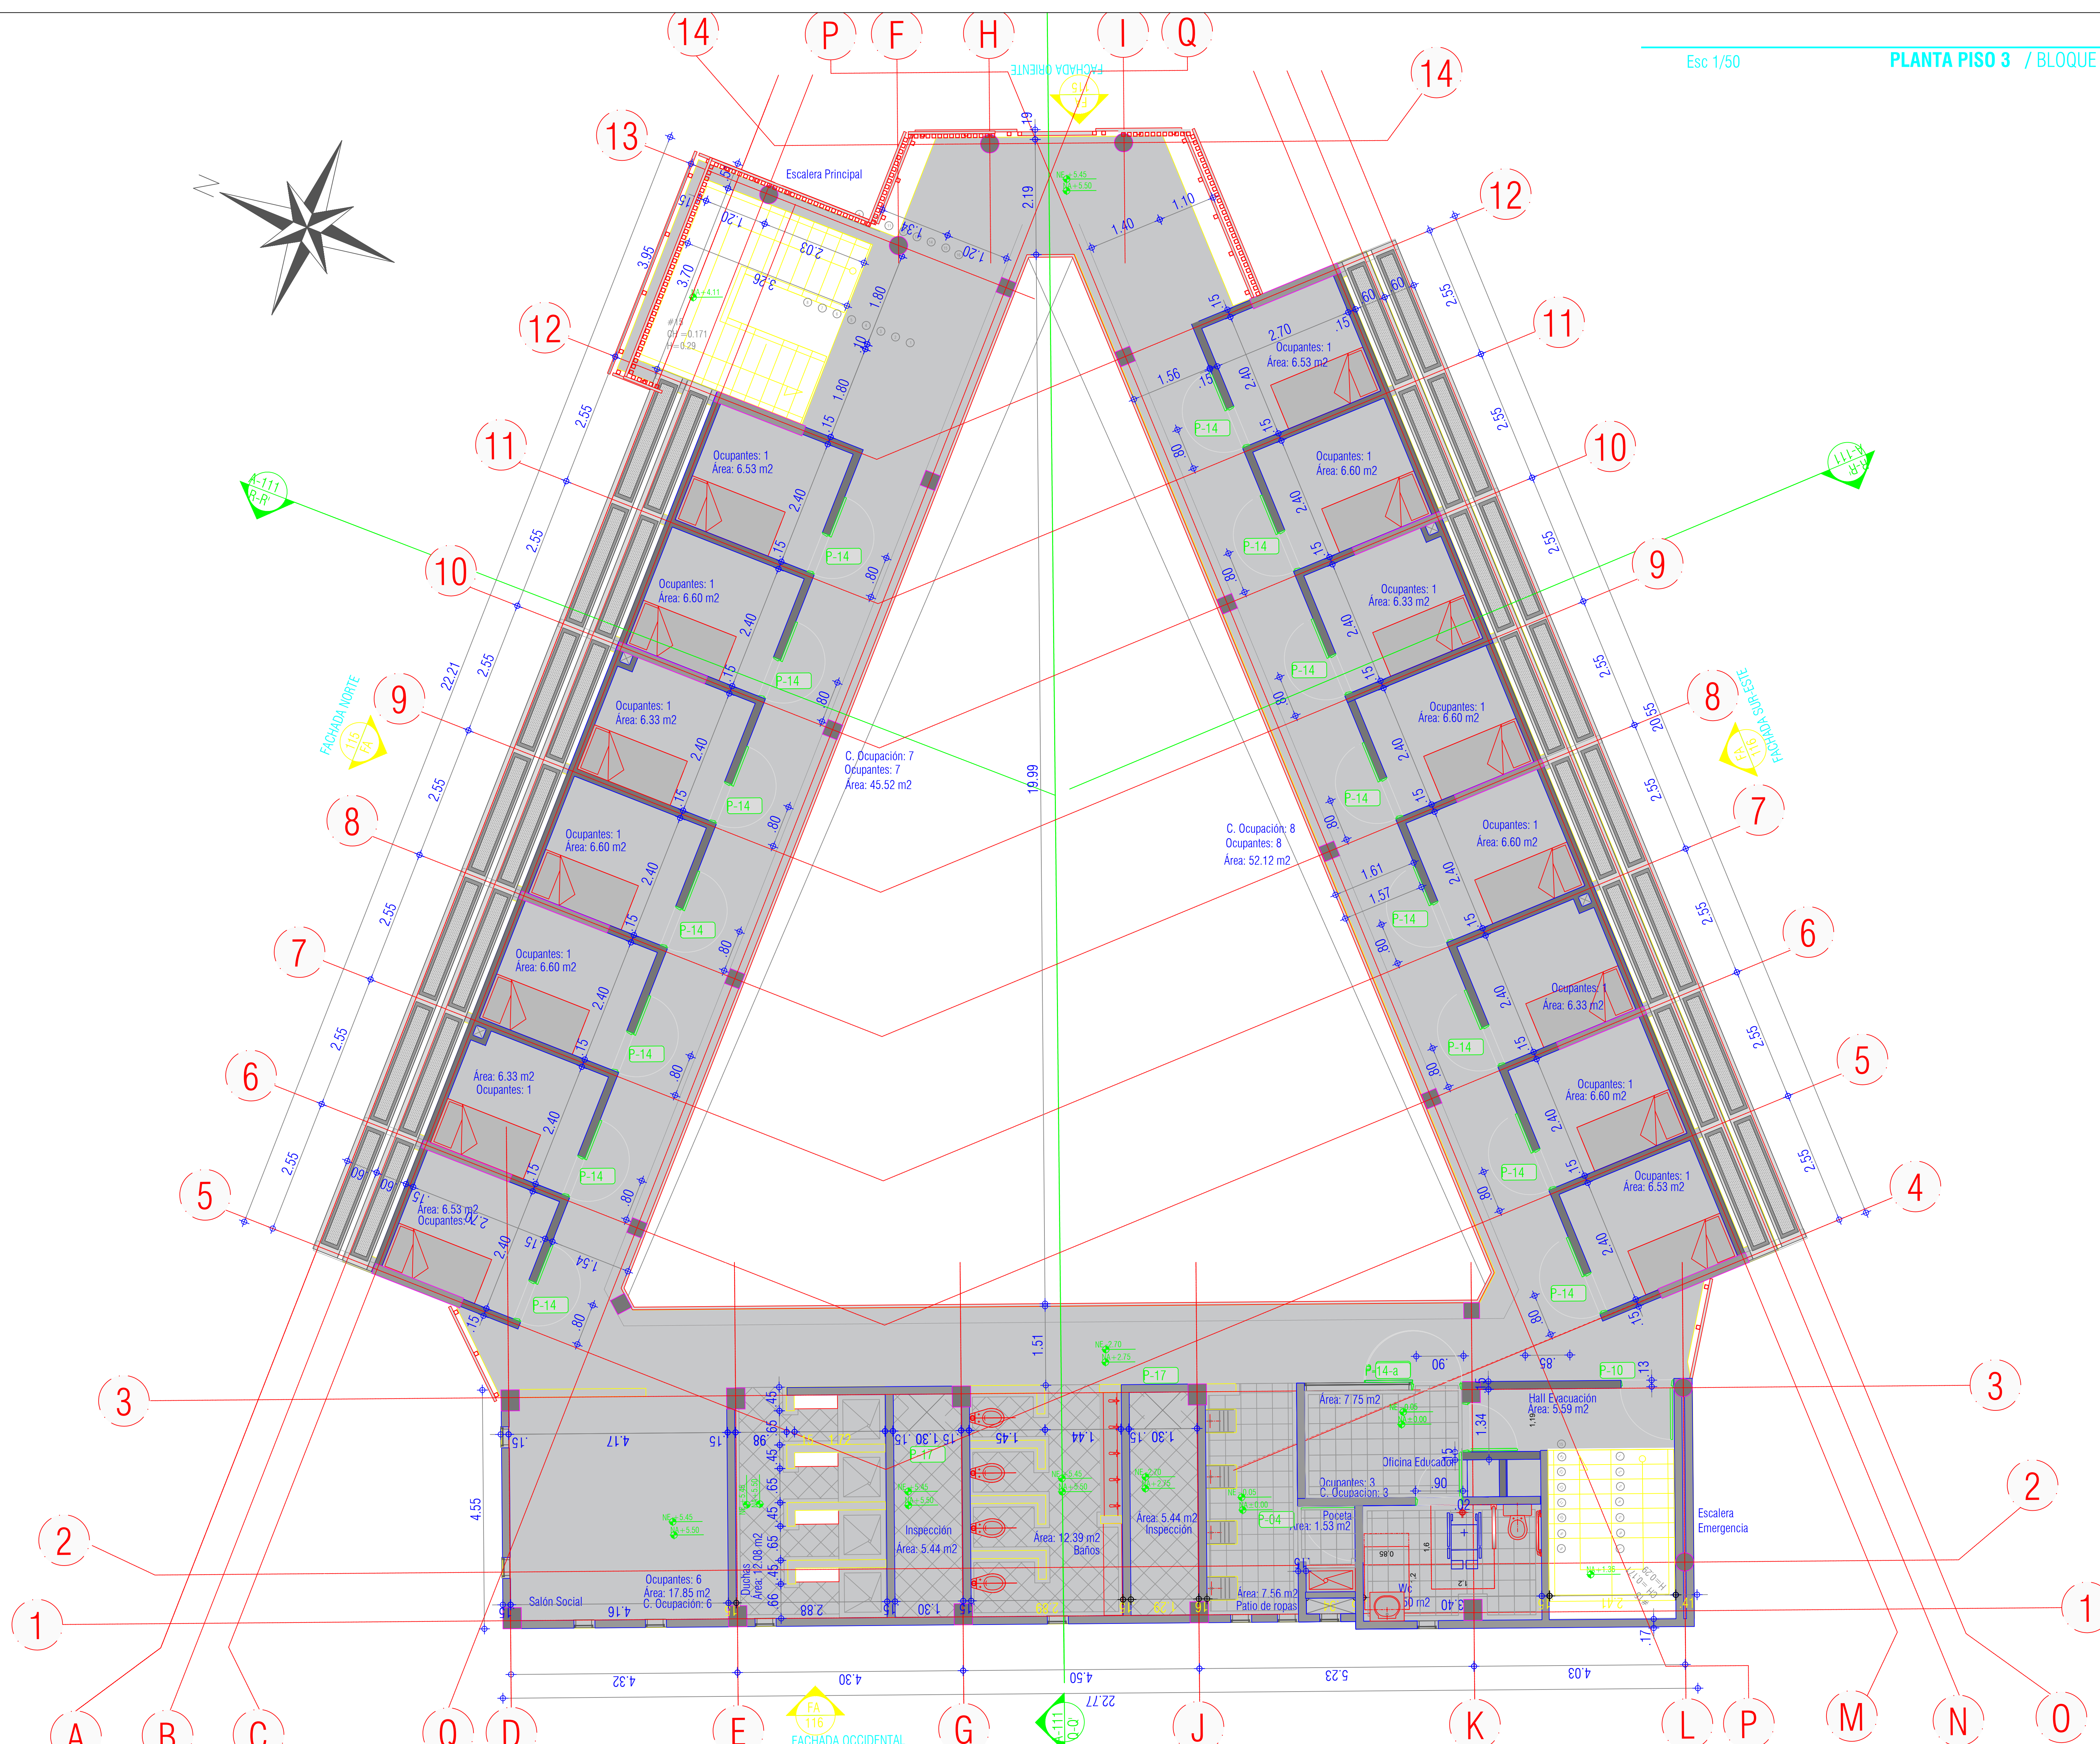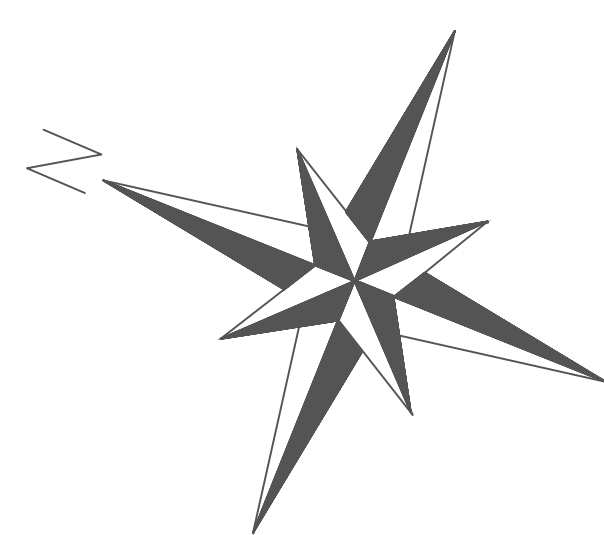

Esc 1/50 PLANTA PISO 3 / BLOQUE H

**Findeter**  
Financiera del Desarrollo

**BIENESTAR FAMILIAR**

CONTRATO INTERADMINISTRATIVO No. 1743-2017 / ICBF - FINDETER

CONTRATO 68573-008-2018 (PAF-ICBF-0-001-2018)

OBJETO DEL CONTRATO: REVISIÓN Y COMPLEMENTACIÓN DE LOS ESTUDIOS Y DISEÑOS, CONSTRUCCIÓN Y PUESTA EN FUNCIONAMIENTO DE LA PRIMERA FASE DE LA UNIDAD APLICATIVA EL REDENTOR, EN LA CIUDAD DE BOGOTÁ D.C.

PROYECTO: UNIDAD APLICATIVA CAE REDENTOR

BOGOTÁ D.C.

DIRECCIÓN DEL PREDIO: Diag.58 Sur No.28-19-TV 30 No 57-50 sur localidad Tunjuelito

CONTRATISTA: OBYCON

CONSTRUCCIONES OBYCON S.A.S  
DIRECTOR DE PROYECTO:

HENRY BARBOSA HERRERA  
2520204681 CND

ESPECIALISTA ARQUITECTURA

CARLOS NUÑEZ  
MAT. A23082000-79846319

APROBADO POR INTERVENORÍA: CONSORCIO UAR

DIRECTOR DE INTERVENORÍA: SERGIO HERNANDO VEGA D.  
A25012002-91499272

ESPECIALISTA ARQUITECTURA: SERGIO HERNANDO VEGA D.  
A25012002-91499272

NOTAS IMPORTANTES:

REVISIONES:

REV.	FECHA	MODIFICACIÓN
1	23/12/2018	ENTREGA 1



CONTIENE: PLANTA PISO 3 BLOQUE H

DIBUJÓ: DIEGO RODRIGUEZ

ESCALA: 1:50 FECHA: 23/12/2018

ARCHIVO DIGITAL: PLANOS RECORD GENERALES BLOQUE H

PLANO N°: A-110 PLANCHA: 03 DE: 10

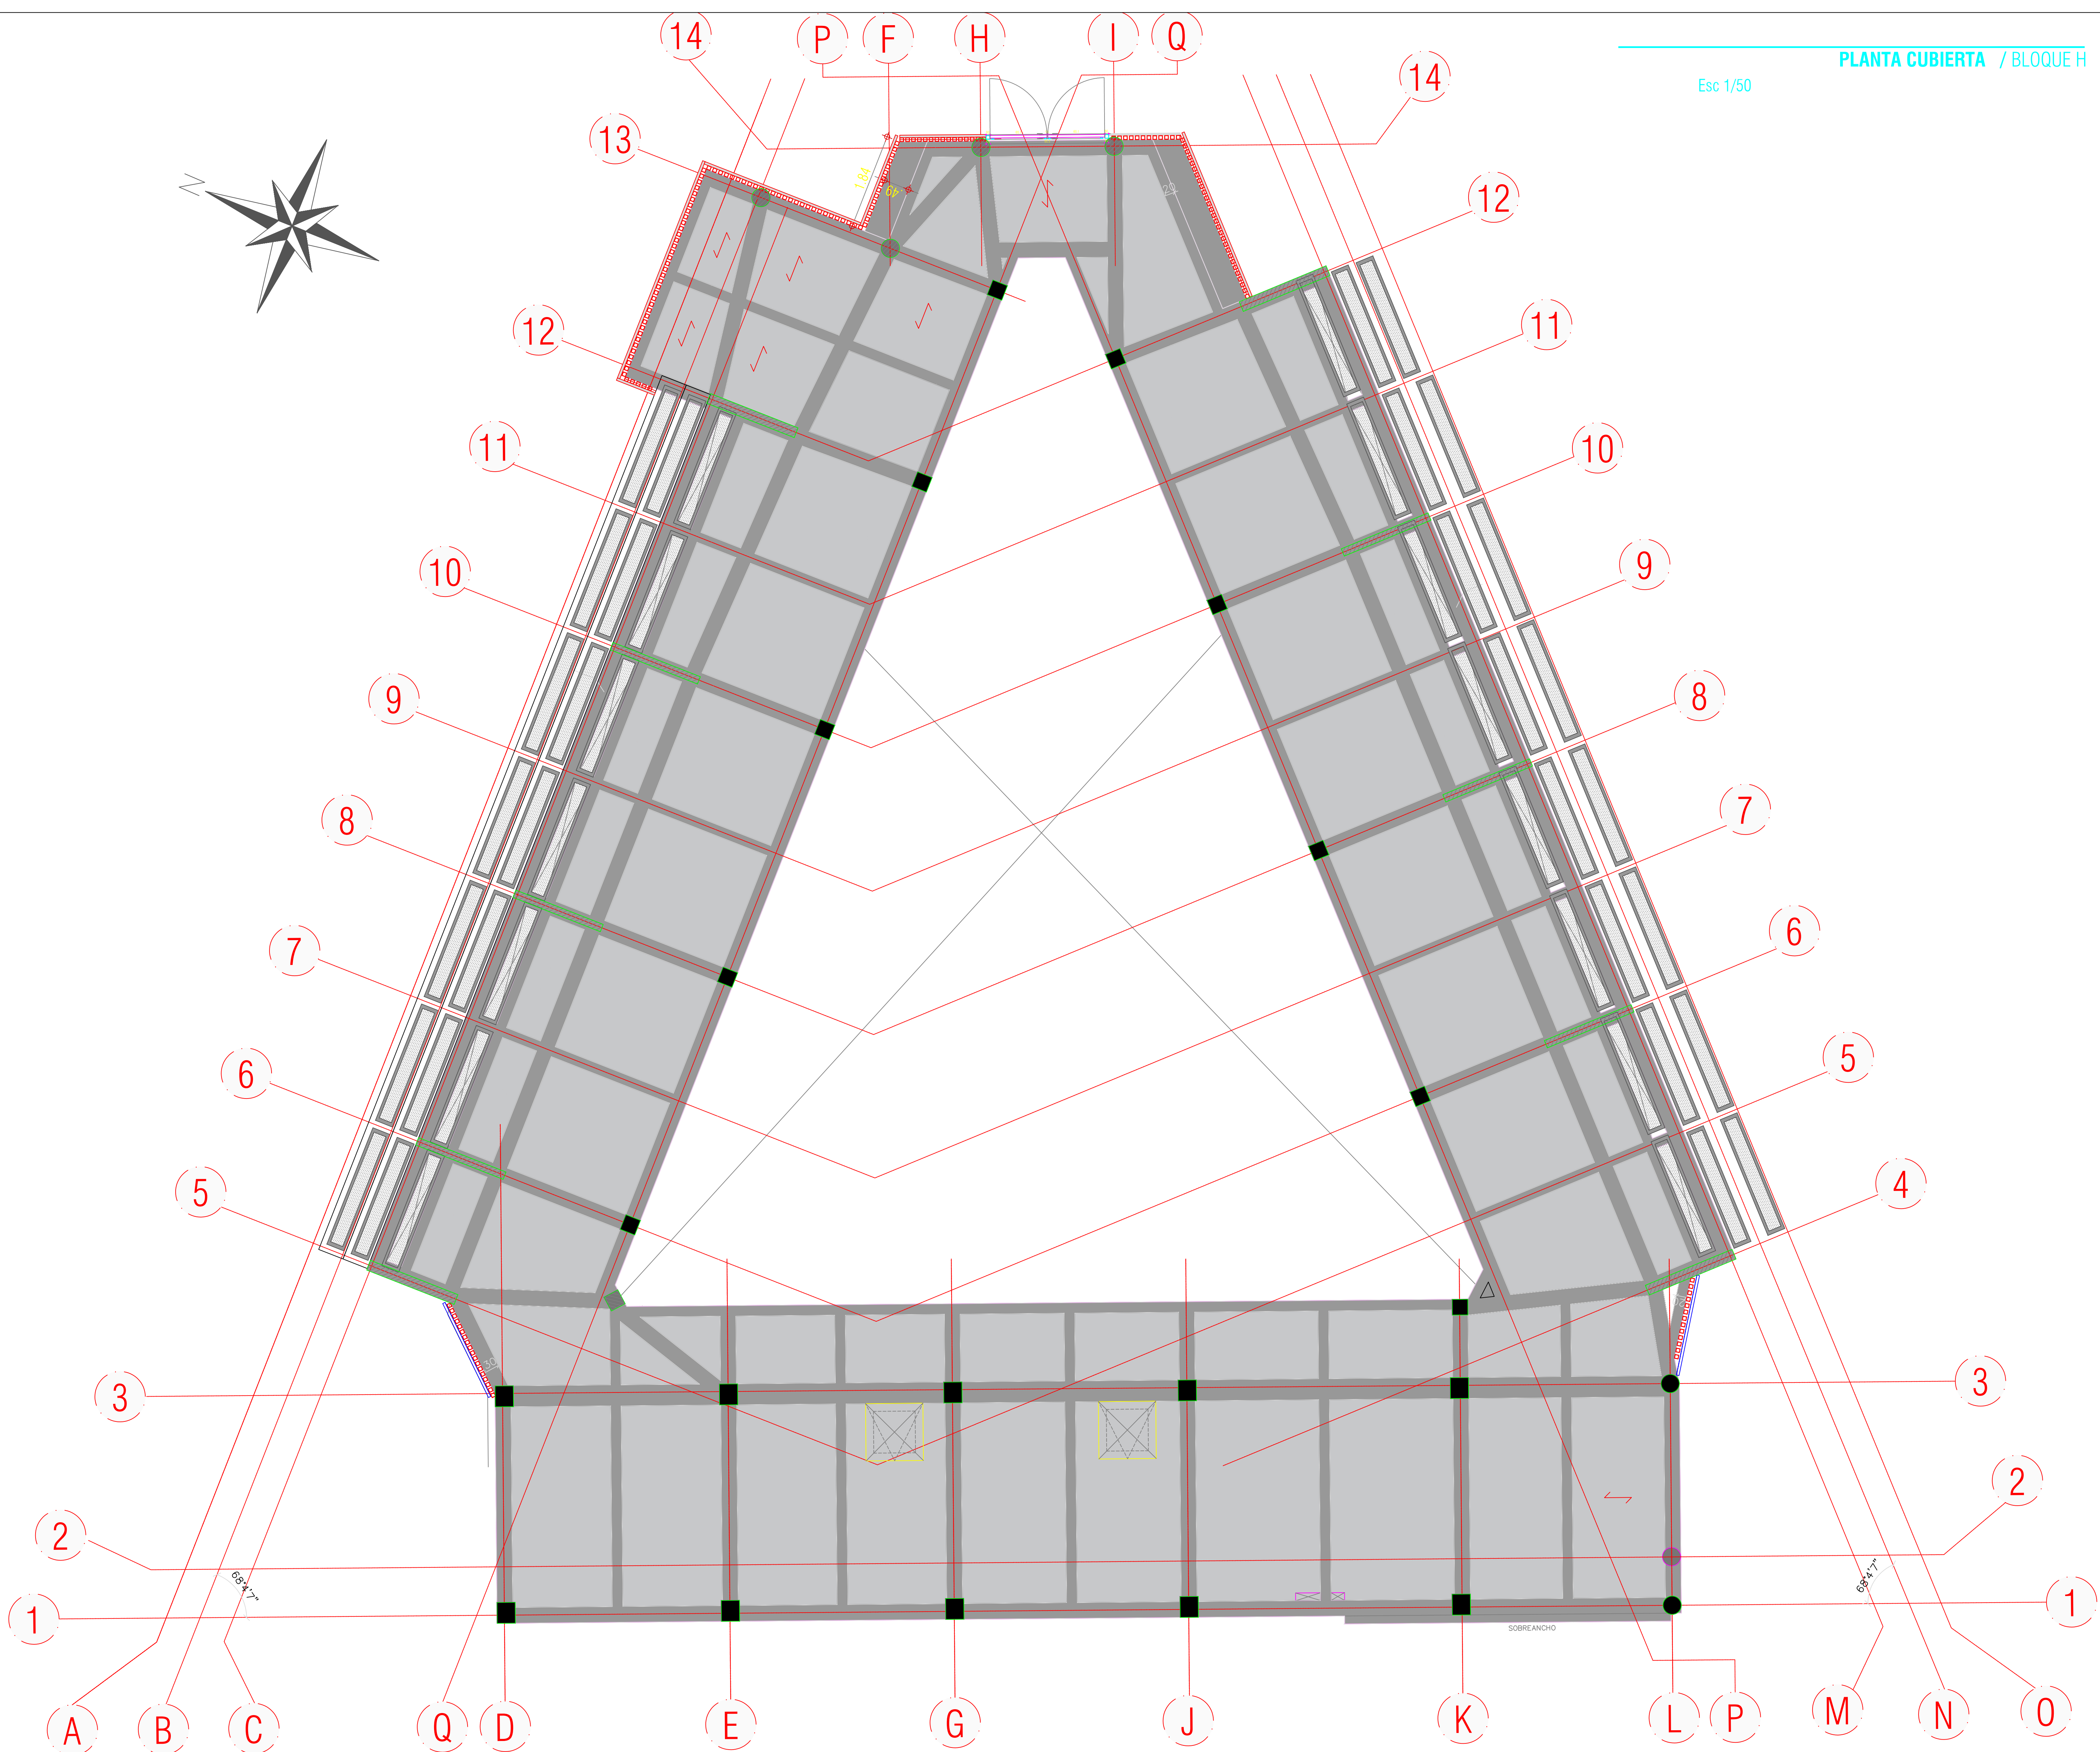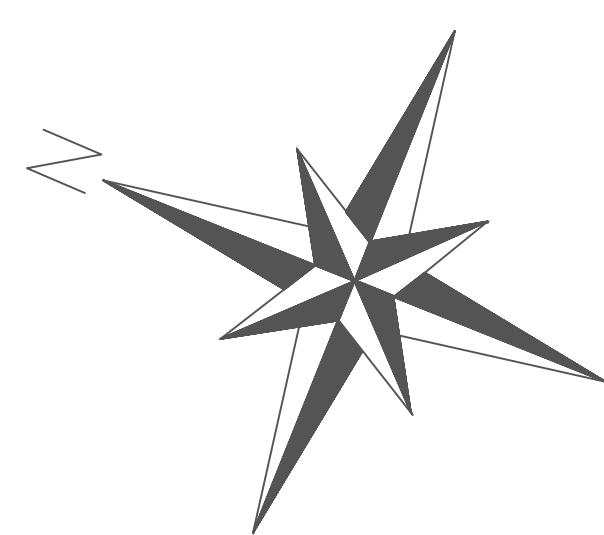

PLANTA CUBIERTA / BLOQUE H

Esc 1/50

**Findeter**  
Financiera del Desarrollo

**BIENESTAR FAMILIAR**

CONTRATO INTERADMINISTRATIVO  
No. 1743-2017 / ICBF - FINDER

CONTRATO  
68573-008-2018  
(PAF-ICBF-0-001-2018)

OBJETO DEL CONTRATO:  
REVISIÓN Y COMPLEMENTACIÓN DE LOS ESTUDIOS Y DISEÑOS, CONSTRUCCIÓN Y PUESTA EN FUNCIONAMIENTO DE LA PRIMERA FASE DE LA UNIDAD APLICATIVA EL REDENTOR, EN LA CIUDAD DE BOGOTÁ D.C.

PROYECTO:  
**UNIDAD APLICATIVA CAE REDENTOR**

BOGOTÁ D.C.

DIRECCIÓN DEL PREDIO:  
Diag.58 Sur No.28-19-TV 30 No 57-50 sur localidad Tunjuelito

CONTRATISTA:  
**CONSTRUCCIONES OBYCON S.A.S**  
DIRECTOR DE PROYECTO:

HENRY BARBOSA HERRERA  
2520204681 CND

ESPECIALISTA ARQUITECTURA  
*[Signature]*

CARLOS NUÑEZ  
MAT. A25082000-79846319

APROBADO POR INTERVENORÍA:  
**CONSORCIO UAR**

DIRECTOR DE INTERVENORÍA:

SERGIO HERNANDO VEGA D.  
A25012002-91499272

ESPECIALISTA ARQUITECTURA

SERGIO HERNANDO VEGA D.  
A25012002-91499272

NOTAS IMPORTANTES:

REVISIONES:

REV.	FECHA	MODIFICACIÓN
1	23/12/2018	ENTREGA 1

CONTIENE:  
PLANTA CUBIERTA BLOQUE H

DIBUJÓ:  
**DIEGO RODRIGUEZ**

ESCALA:  
1:50

FECHA:  
23/12/2018

ARCHIVO DIGITAL:  
PLANOS RECORD GENERALES BLOQUE H

PLANO N°:  
**A-110A**

PLANCHA:04  
DE: 10